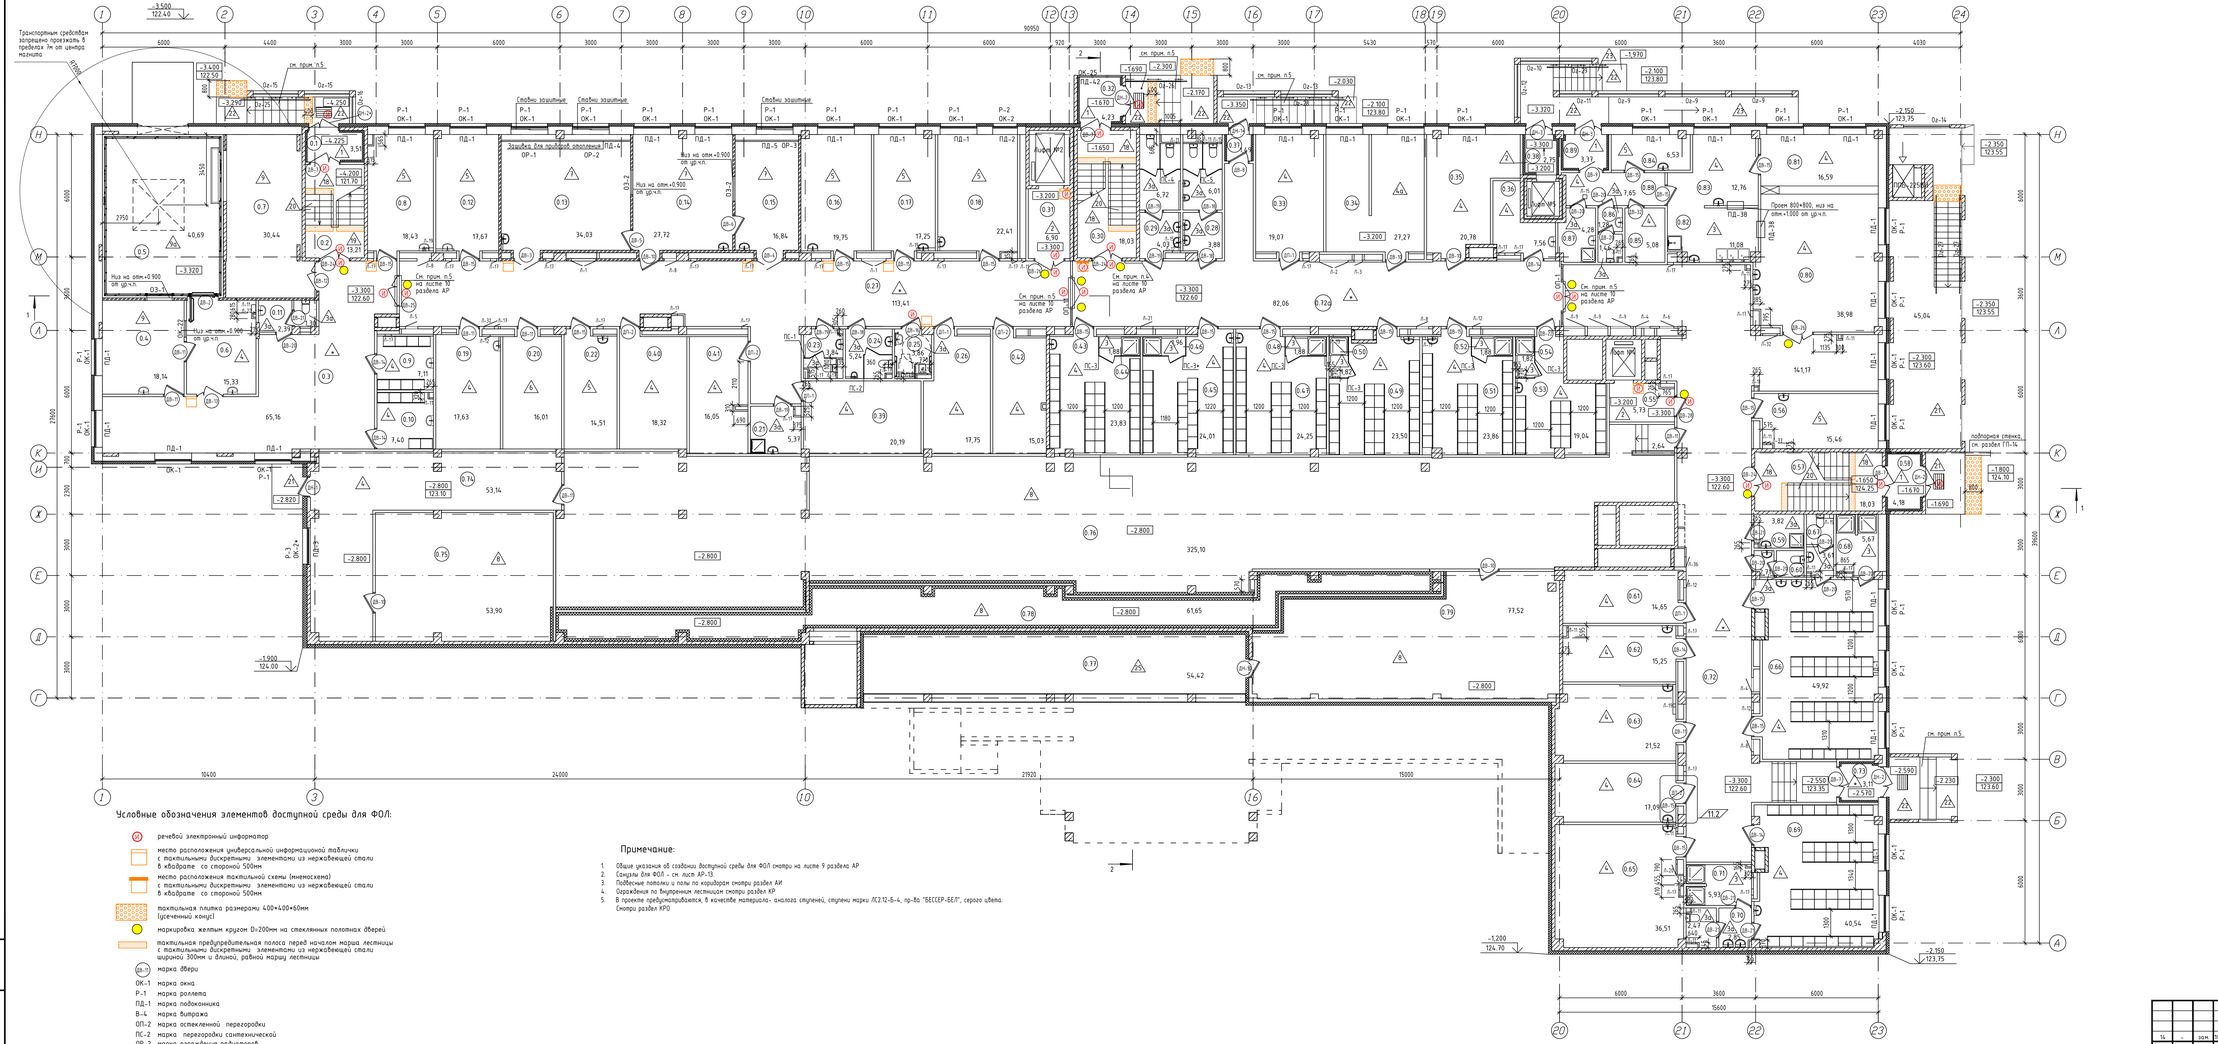


ЭКСПЛИКАЦИЯ ПОМЕЩЕНИЙ

Номер помещения	Наименование	Площадь, м²	Врем. пож. н.0,02 МДж
	МРТ отделение		
0.1	Тамбур	3,51	
0.2	Лестничная клетка	13,21	
0.3	Ожидальная	65,16	
0.4	Пультовая комната	18,14	
0.5	Проходная МРТ	40,69	
0.6	Кабина для разведения пациентов	15,33	
0.7	Техническая комната МРТ	30,44	
0.8	Кабинет врача МРТ	18,43	
0.9	Гардероб домашней и рабочей обжды (женск.) 8шт.	7,11	
0.10	Гардероб домашней и рабочей обжды (муж.к.) 6шт.	7,40	
0.11	Санузел	3,69	
	Рентгенодиагностическое отделение		
0.12	Кабинет старшей медсестры	17,67	
0.13	Процедурная 1	34,03	
0.14	Комната управления	27,72	
0.15	Процедурная 2	16,84	
0.16	Кабинет врача рентгенолога	19,75	
0.17	Кабинет врача рентгенолога	17,25	
0.18	Кабинет заведующего рентгенологическим отделением	22,41	
0.19	Материальная	11,63	+2000
0.20	Серверная	16,01	
0.21	КУИ	5,37	+2000
0.22	Комната персонала и приема пищи	14,51	
0.23	Санузел для персонала (женский)	3,84	
0.24	Санузел для персонала (мужской)	5,24	
0.25	Санузел для ФОЛ	3,86	
0.26	Комната хранения запасных частей	17,75	+2000
0.27	Коридор с аквалифтом	113,41	
0.28	Санузел для посетителей (мужской)	9,89	
0.29	Санузел для посетителей (женский)	10,75	
0.30	Лестничная клетка	18,03	
0.31	Лифтовой холл	6,90	
0.32	Тамбур	4,23	
	Помещения хозяйственно-бытового назначения		
0.33	Архив	19,07	+2000
0.34	Электрощитовая	27,27	
0.35	Водомерный узел	20,78	
0.36	Комната уборщиц	7,56	
0.37	Тамбур	1,49	
0.38	Тамбур лифта	2,75	
0.39	Архив	20,19	+2000
0.40	Архив	18,32	+2000
0.41	Архив	16,05	+2000
0.42	Архив	15,03	+2000
0.43	Гардероб домашней и рабочей обжды (женск.) 28шт.	23,83	
0.44	Душевая	1,88	
0.45	Гардероб домашней и рабочей обжды (женск.) 28шт.	24,01	
0.46	Душевая	1,96	
0.47	Гардероб домашней и рабочей обжды (женск.) 27шт.	24,25	
0.48	Душевая	1,88	
0.49	Гардероб домашней и рабочей обжды (муж.к.) 26шт.	23,50	
0.50	Душевая	1,82	
0.51	Гардероб домашней и рабочей обжды (женск.) 28шт.	23,86	
0.52	Душевая	1,88	
0.53	Гардероб домашней и рабочей обжды (женск.) 19шт.	19,04	
0.54	Душевая	1,82	
0.55	Лифтовой холл	5,73	
0.56	Комната персонала хозобслуживания	15,46	
0.57	Лестничная клетка	18,03	
0.58	Тамбур	4,18	
0.59	КУИ	3,82	+2000
0.60	Санузел	2,71	
0.61	Кладовая чистого белья	14,65	+2000
0.62	Кладовая грязного белья	15,25	+2000
0.63	Комната хранения медпакетов	21,52	+2000
0.64	Диспт. Стерилизационная медикаментов	17,09	
0.65	Гардероб бахил обжды (общий)	36,51	
0.66	Гардероб домашней и рабочей обжды (женск.) 49шт.	49,92	
0.67	Санузел	3,61	
0.68	Душевая	5,67	
0.69	Гардероб домашней и рабочей обжды (женск.) 44шт.	40,54	
0.70	Санузел	5,32	
0.71	Душевая	5,93	
0.72	Коридор	141,17	
0.72а	Коридор	82,06	
0.73	Тамбур	3,11	
0.74	Коридор	53,14	
0.75	Индивидуальный тепловой пункт	53,90	
0.76	Вентзапас	325,10+2,64	
0.77	Теплотоннель	54,42	
0.78	Воздухозабор	61,65	
0.79	Техническое помещение	77,52	
	Буфет		
0.80	Торговый зал буфета	38,98	
0.81	Раздаточная	16,59	
0.82	Зона мойки	11,08	
0.83	Подсобное помещение	12,76	+2000
0.84	Комната персонала буфета	6,53	
0.85	Кладовая	5,08	+2000
0.86	Санузел	2,74	
0.87	КУИ	4,28	+2000
0.88	Коридор	7,65	
0.89	Тамбур	3,37	

						17.000.23 - АР
Изм.	Кол.	Лист	№док.	Подпись	Дата	Возведение поликлиники в границах улиц Каленкова-Белого в г. Гомеле
Разработал	Андроник				08.26	Стадия: С; Лист: 8; Листов:
Проверил	Скворцов				08.26	
Н.контр.	Назаров				08.26	План 0 этажа

Инв.№ подл. | Подпись и дата | Взам. инв.№

Формат А2х3

ЭКСПЛИКАЦИЯ ПОМЕЩЕНИЙ

Номер помещения	Наименование	Площадь, м²	Врем. пож. нагр. МДж
1.1	Тамбур	23,41	
1.2	Вводной вестибюль	455,20	
1.3	Колясочная	21,71	>2000
1.4	Кабинет регистрации листков нетрудоспособности. Касса	16,94	
1.5	Комната охраны	14,64	
1.6	Комната санитаров	9,08	
1.7	Гардероб	63,81	
1.8	Регистратура	94,27	
1.9	Медтехника	26,33	
1.9а	Материальная	5,94	>2000
1.10	Вестибюль	7,12	
1.11	Лестничная клетка	18,03	
1.12	Санузел для посетителей (женский)	11,05	
1.13	Санузел для посетителей (мужской)	10,62	
1.14	Лестничная клетка	18,03	
1.15	Воздухозаборная шахта	3,59	
	Отделение бобоедения		
1.16	Кабинет дежурных медсестры	19,06	
1.17	Душевой зал с кафедрой	24,19	
1.18	Раздевалка при душевом зале	4,23	
1.19	Кабинеты бойных процедур	62,28	
1.19а	Раздевалки при кабинетах бойных процедур	16,54	
1.20	Комната отдыха пациентов	19,78	
1.21	Комната хранения грязного белья	5,58	>2000
1.22	Комната хранения чистого белья	5,61	>2000
1.23	Помещение хранения инвентаря	12,78	>2000
1.24	Комната персонала боболечащих	10,32	
1.25	Комната среднего медперсонала	10,32	
1.26	КУИ	4,95	>2000
1.27	Санузел (женский)	3,73	
1.28	Санузел (мужской)	4,91	
1.29	Коридор с окнобольной	89,74	
	Травматолого-хирургическое отделение		
1.30	Гипсовая перевязочная	20,36	
1.31	Кабинет травматолога-ортопеда	19,69	
1.31а	Коридор	1,89	
1.32	Перевязочная гнойная	26,26	
1.33	Кабинет хирурга	18,84	
1.34	Перевязочная чистая	21,63	
1.35	Малая операционная	28,69	
1.35а	Комната временного пребывания больных после операции	13,82	
1.36	Разборка инструментов после операции	14,79	
1.37	Предоперационная	10,24	
1.38	Шлюз (для больных)	5,52	
1.39	Комната хранения двух средств	5,87	
1.40	Комната хранения гипса	5,53	
1.41	КУИ	4,71	>2000
1.42	Комната хранения грязного белья	5,08	>2000
1.43	Комната хранения чистого белья	4,91	>2000
1.44	Комната персонала хирургии	12,75	
1.45	Коридор с окнобольной	106,62	
1.46	Лестничная клетка	18,03	
1.47	Санузел для посетителей (женский)	3,87	
1.48	Санузел для посетителей (мужской)	5,02	
1.49	Санузел для МГН	3,91	
	Инфекционное отделение		
1.50	Комната для переодевания	11,55	
1.50а	Душевая	1,70	
1.51	Фильтр-бокс	7,62	
1.52	Кабинет врача	24,54	
1.53	Процедурная	14,38	
1.54	Кабинет врача	19,68	
1.55	Кабинет врача	21,01	
1.56	Кабинет врача	20,80	
1.57	КУИ	4,00	>2000
1.58	Материальная	8,06	>2000
1.59	Тамбур	5,19	
1.60	Коридор с окнобольной	97,89	
1.61	Санузел	6,32	
1.62	Комната для переодевания	5,17	
1.63	Фильтр-бокс	3,33	
1.64	Кабинет забора анализов	15,60	
1.65	Приемно-смотровой полубокс	14,20	
1.66	Тамбур	5,07	
1.67	Коридор	16,21	
1.68	Санузел	3,80	
1.69	Лифтовой холл	3,38	
	Центр, дружественный подросткам		
1.70	Тамбур	4,61	
1.71	Коридор с окнобольной	65,92	
1.72	Регистратура	24,94	
1.73	Гардероб	9,81	
1.74	Кабинет врача педиатра	16,61	
1.75	Кабинет врача аллерголога	19,28	
1.76	Манипуляционная	18,41	
1.77	Кабинет врача психотерапевта	16,24	
1.78	Зал групповых занятий	53,52	
1.79	Кабинет врача Валеолога	15,41	
1.80	Кабинет врача здоровя	19,63	
1.81	КУИ	2,98	>2000
1.82	Санузел для персонала (женский и МОЛ)	4,95	
1.83	Санузел для персонала (мужской)	4,71	

Условные обозначения элементов доступной среды для ФОЛ:

- речевой электронный информатор
- место расположения универсальной информационной таблички с тактильными дискретными элементами из нержавеющей стали в квадрате со стороной 500мм
- место расположения тактильной схемы (мнемосхема) с тактильными дискретными элементами из нержавеющей стали в квадрате со стороной 500мм
- тактильная плитка размерами 400×400×60мм (усеченный конус)
- тактильная плитка размерами 400×400×60мм (указание направления)
- точка принятия решения, с тактильными дискретными элементами из нержавеющей стали в квадрате со стороной 500мм
- тактильные направляющие дискретные элементы из нержавеющей стали в виде полосы шириной 200мм
- маркировка желтым кругом D=200мм на стеклянных полотнах дверей
- тактильная предупредительная полоса перед началом марша лестницы с тактильными дискретными элементами из нержавеющей стали шириной 300мм и длиной, равной маршу лестницы

ОК-1 марка окна
Р-1 марка ролеты
ПД-1 марка подоконника
В-1 марка витража
ОП-2 марка остекленной перегородки
ПС-2 марка перегородки сантехнической
Ок-19 марка ограждения
марка пола
марка пола (смотри раздел АИ)
решетка приборная с поддоном

Примечание:

1. Применяемые отделочные материалы должны иметь сертификаты в области обеспечения пожарной безопасности и гигиеническое заключение на продукцию.
2. Вход в санузел для ФОЛ, а также кабинеты, работающие на прием больных,оборудовать информационными универсальными табличками со шрифтом Брайля по типу производства Учреждения реабилитации инвалидов по зрению "Центр успешного человека" с отверстиями для крепления. Установить табличку на высоте не менее 1,5 м от уровня пола, и на расстоянии 100мм от дверного полотна со стороны дверной ручки. Размеры универсальной таблички 21см на 29,7см. Общее количество на все здание - 150 шт.
3. Места расположения информационных универсальных табличек возле входа в санузел для ФОЛ, а также возле кабинетов, работающих на прием больных, обозначить тактильными дискретными элементами из нержавеющей стали, расположенными на полу в квадрате с размером стороны 500мм.
4. Входы в лифты на каждом этаже оборудовать выделенными цветом табличками с обозначением номера этажа и надписью "Лифт", выполненными рельефными арабскими цифрами и шрифтом Брайля по типу производства Учреждения реабилитации инвалидов по зрению "Центр успешного человека" с отверстиями для крепления. Таблички располагать на высоте 1,5 м от уровня пола, на расстоянии 100мм от обрамления лифта со стороны кнопки вызова, или по центру между двумя лифтами. Места этих табличек обозначить дискретными элементами из нержавеющей стали, расположенными на полу в квадрате с размером стороны 500мм.
5. Количество тактильных предупреждающих дискретных элементов из нержавеющей стали на все здание - 21150 шт.
6. На поручнях перед внутренних лестниц предусмотреть наклейку с рельефным обозначением этажей с дублированием шрифтом Брайля по типу производства Учреждения реабилитации инвалидов по зрению "Центр успешного человека". Наклейки разместить на верхней или боковой, внешней относительно марша, поверхности поручней, на расстоянии 100мм от края поручня. Размеры шрифта должны быть не менее 10мм, высота не менее 15мм и высота рельефа не менее 2мм. Материал наклеек - ПВХ пленка. Количество наклеек на все здание - 46 шт.
7. Входы в здание и выходы из здания, входы в лифты на каждом этаже, входы в санузлы для ФОЛ и двери по коридорам на путях движения ФОЛ, а также помещения ожидания, регистратуры, отделку медтехники, кабинет регистрации листков нетрудоспособности, кассы следует оборудовать речевыми (звуковыми) электронными информаторами с дистанционным управлением, расположенными по вертикальному двери ручки, на высоте не более 2,5 м, по типу МЕШЛ 464510.001 РЭ производства Учреждения реабилитации инвалидов по зрению "Центр успешного человека", исполнение "Б". Количество речевых информаторов на все здание - 151 шт.
8. На каждом этаже здания устанавливается тактильная схема (мнемосхема) с планом этажа, изготовленная с применением шрифта Брайля и рельефной графики, а также с применением обычного плоскопечатного шрифта по типу производства Учреждения реабилитации инвалидов по зрению "Центр успешного человека" с отверстиями для крепления. Установить табличку на высоте не менее 1,5м от уровня пола. Размер таблички 420х594мм. Места этих схем обозначить дискретными элементами из нержавеющей стали, расположенными на полу в квадрате с размером стороны 500мм. Количество таких табличек на все здание 8 шт.
9. В случае применения аналогов информационных универсальных табличек производства, отличного от "Центр успешного человека", до закупки оборудования следует согласовать выборочные продукции с ОО "БелТИЗ".
10. На стеклянной поверхности дверей выполнить маркировку желтым кругом D=200мм на высоте 1300 мм от уровня пола. Желтый круг выполнен из самоклеящейся пленки, которая имеет однотонную желтую окраску с двух сторон. Таким образом, наклейка одну наклейку на стекло дверей, маркируется дверь как снаружи, так и изнутри. Монтаж наклейки желтый круг для слабовидящих должен осуществляться при плюсовой температуре, желательно не ниже 8°С, на предварительно очищенную от пыли и мира поверхность. Количество наклеек желтых кругов на все здание - 99 шт.
11. На первом этаже во входной группе помещений предусмотрены основные пути движения для МОЛ представленные в виде тактильных направляющих дискретных элементов и тактильных предупреждающих дискретных элементов. Количество тактильных направляющих дискретных элементов из нержавеющей стали на все здание - 123 шт.
12. Тактильные элементы - см. раздел 17.000.23-ГП
13. Санузлы для МОЛ - см. лист АР-13.
14. Подвесные потолки и полы по входной группе и по коридорам смотри раздел АИ
15. Перед входными дверями в здание предусмотрены решетки приборные со оцинкованной сталью с поддоном, размерами 100см × 50см. Количество решеток с поддонами - 10шт на все здание
16. В проекте предусматривается, в качестве материала- аналога ступеней, ступени марки ЛСТ.12-6-4, пр-ба "БЕССЕР-БЕЛ", серого цвета. Смотри раздел КРО

13	-	изм.	090-26		08.26	
Изм.	Кол.	Лист	№док.	Подпись	Дата	

17.000.23 - АР

Возведение поликлиники в границах улиц Коленкова-Белого в г. Гомеле

Разработал	Амброжик		08.26
Проверил	Скворцов		08.26
Н.контр.	Назаров		08.26
Утвердил	Скворцов		08.26


Стадия: С | Лист: 9 | Листов:

План 1 этажа

Гомельпроект

Формат А2х3

Инв.№ подл. | Подпись и дата | Взам. инв.№

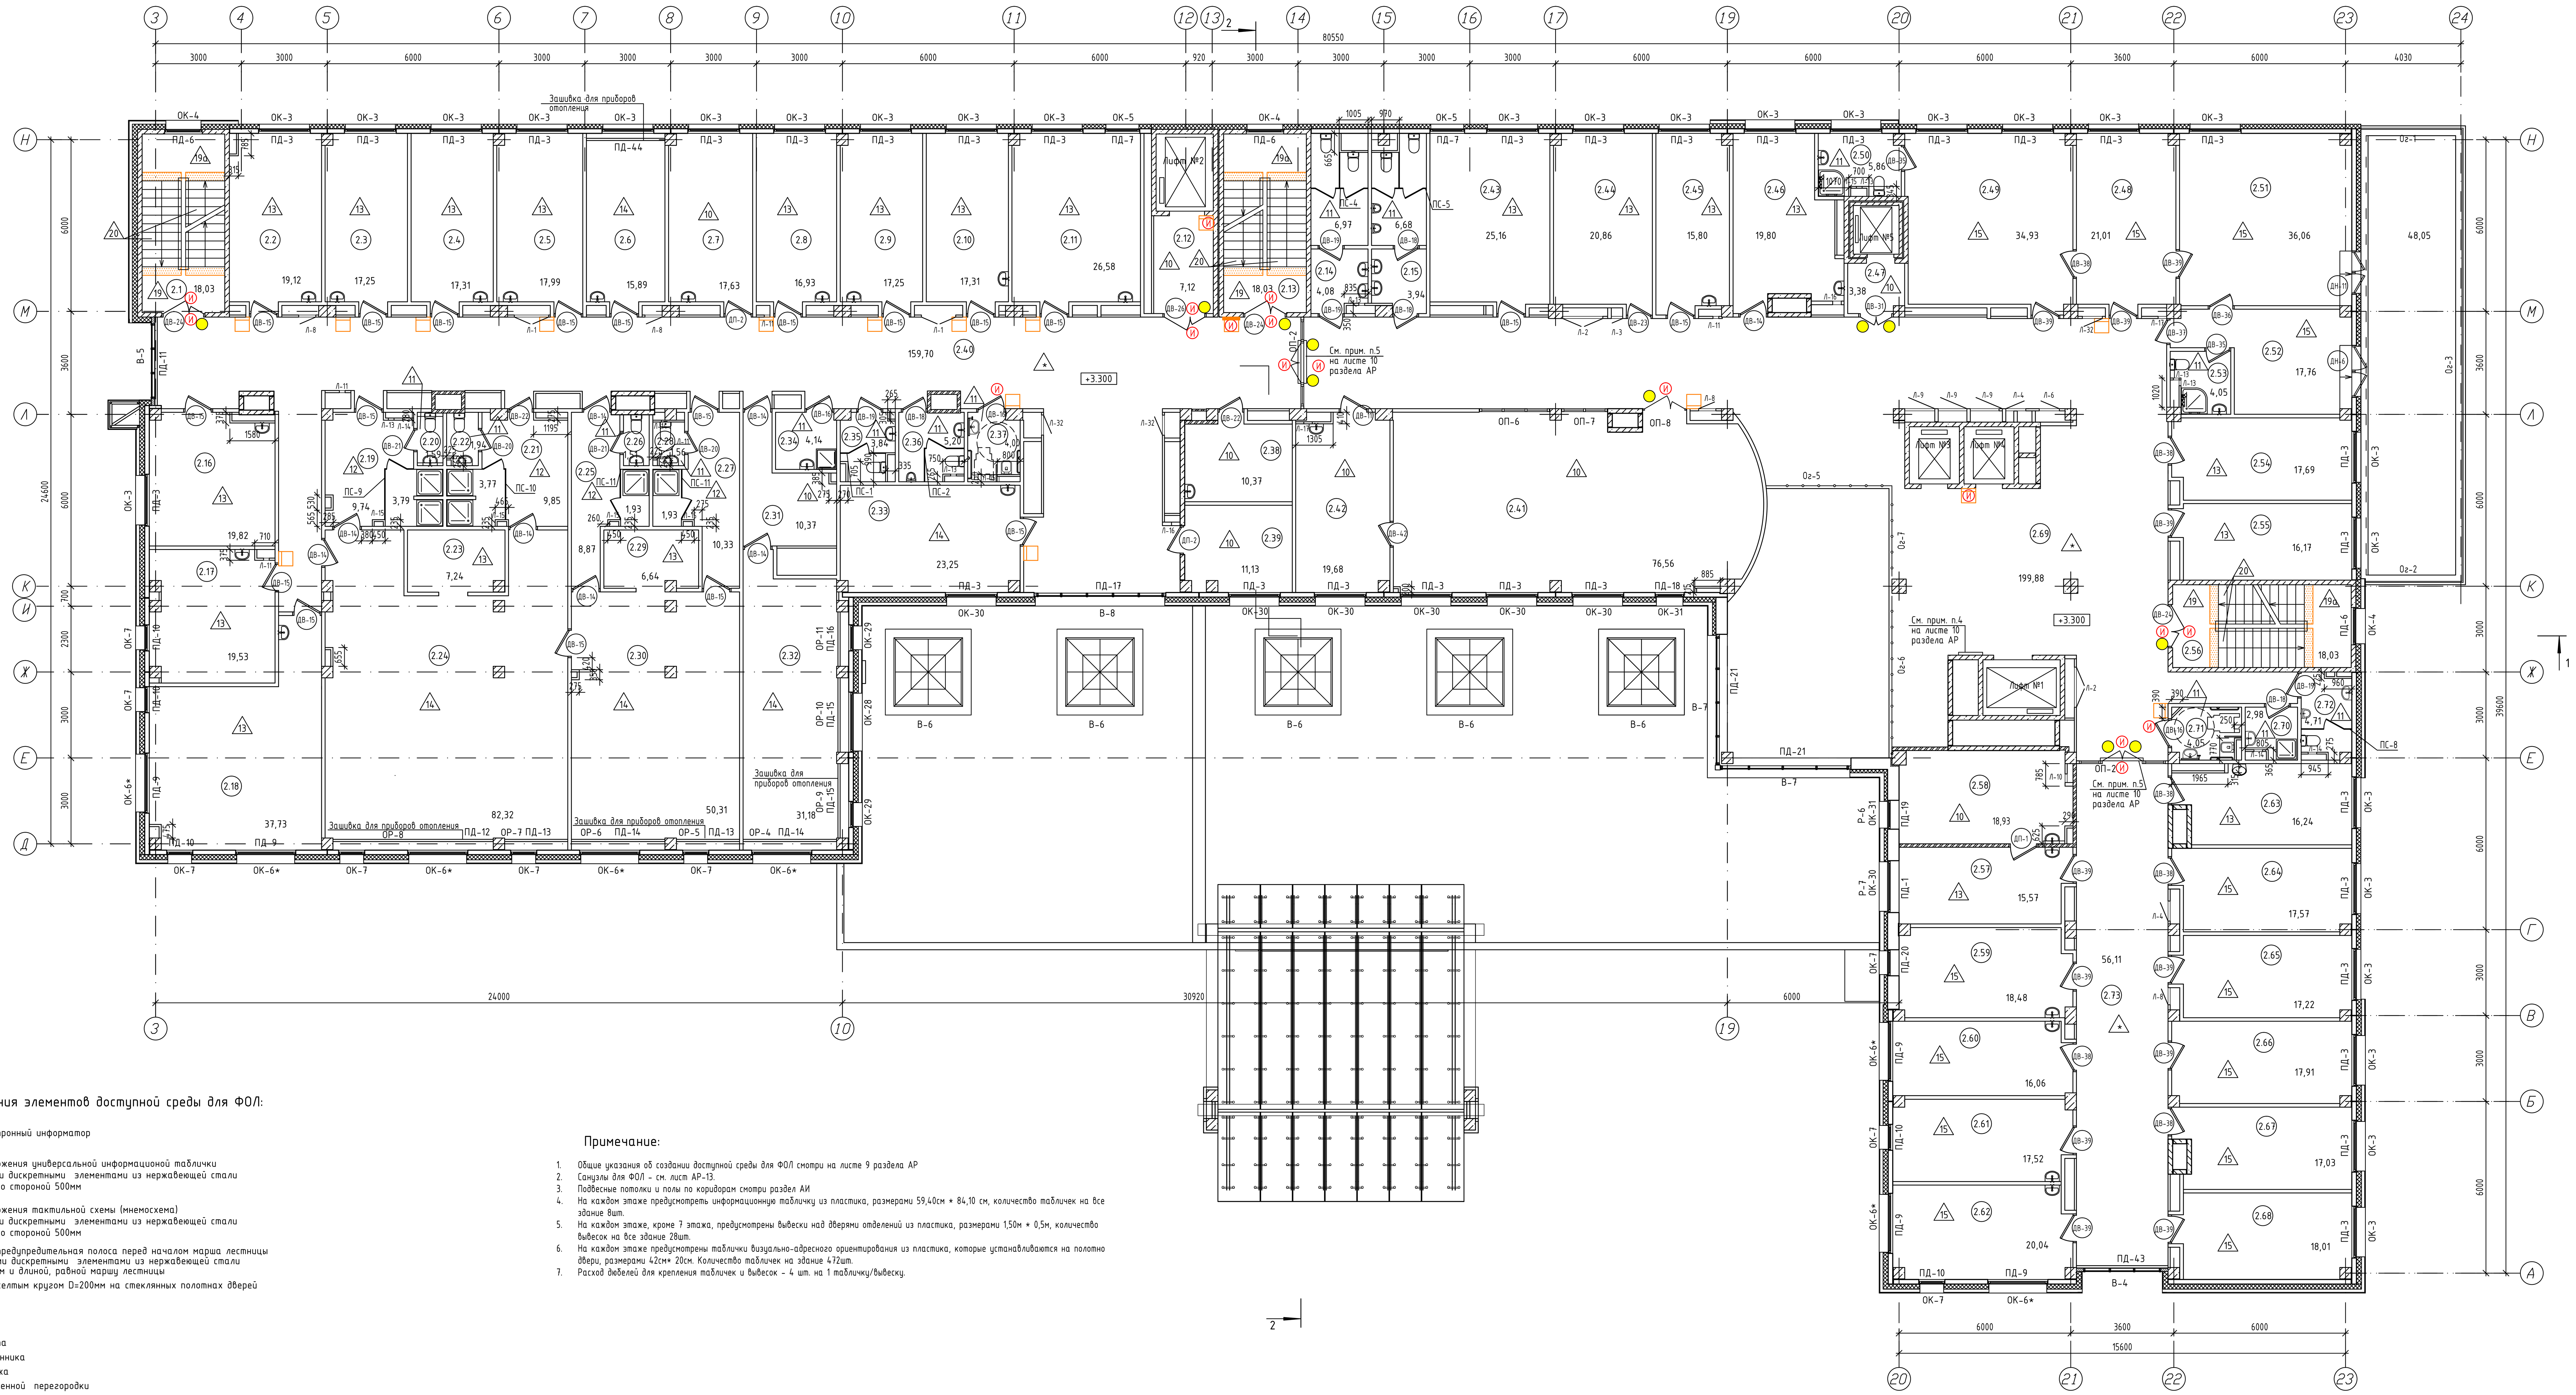

ЭКСПЛИКАЦИЯ ПОМЕЩЕНИЙ

Номер помещения	Наименование	Площадь, м²	Врем. пож. нагр., МДж
	Отделение реабилитации, физиотерапии и раннего вмешательства		
2.1	Лестничная клетка	18,03	
2.2	Кабинет массажа	19,12	
2.3	Кабинет массажа	17,25	
2.4	Кабинет массажа	17,31	
2.5	Кабинет массажа	17,99	
2.6	Зал ЛФК для индивидуальных занятий с детьми до 1 года	15,89	
2.7	Инвентарная комната	17,63	>2000
2.8	Кабинет невролога	16,93	
2.9	Кабинет учителя-дефектолога	17,25	
2.10	Кабинет реабилитолога	17,31	
2.11	Кабинет психолога	26,58	
2.12	Лифтовой холл	7,12	
2.13	Лестничная клетка	18,03	
2.14	Сан.узел для посетителей (женский)	11,05	
2.15	Сан.узел для посетителей (мужской)	10,62	
2.16	Комната персонала	19,82	
2.17	Кабинет иглорефлексотерапии	19,53	
2.18	Ординаторская	37,73	
2.19	Раздевалка с душевой женская	9,74+3,79	
2.20	Сан.узел (женский)	1,59	
2.21	Раздевалка с душевой мужская	9,85+3,77	
2.22	Сан.узел (мужской)	1,94	
2.23	Инвентарная	7,24	
2.24	Зал ЛФК на 16 человек	82,32	
2.25	Раздевалка с душевой женская	8,87+1,93	
2.26	Сан.узел (женский)	1,51	
2.27	Раздевалка с душевой мужская	10,33+1,93	
2.28	Сан.узел (мужской)	1,56	
2.29	Инвентарная	6,64	
2.30	Тренажерный зал	50,31	
2.31	Раздевалка	10,37	
2.32	Зал ЛФК для индивидуальных занятий	31,18	
2.33	Кабинет механотерапии	23,25	
2.34	КУИ	4,14	<2000
2.35	Сан.узел для посетителей (женский)	3,84	
2.36	Сан.узел для посетителей (мужской)	5,20	
2.37	Сан.узел для ФОЛ	4,00	
2.38	Комната хранения грязного белья	10,37	<2000
2.39	Комната хранения чистого белья	11,13	>2000
2.40	Коридор с ожидальной	159,70	
	Администрация		
2.41	Аптека	76,56	
2.42	Подсобное помещение аптеки	19,68	<2000
2.43	Учебная комната по ОТ	25,16	
2.44	Техник	20,86	
2.45	Инженер ТО ТБ	15,80	
2.46	Кабинет ГО	19,80	
2.47	Лифтовой холл	3,38	
2.48	Приемная	21,01	
2.49	Кабинет заместителя	34,93	
2.50	Сан.узел	5,86	
2.51	Кабинет заведующего	36,06	
2.52	Комната отдыха	17,76	
2.53	Сан.узел	4,05	
2.54	Врач-методист	17,69	
2.55	Отдел кадров	16,17	
2.56	Лестничная клетка	18,03	
2.57	Главная медсестра	15,57	
2.58	Материальная	18,93	>2000
2.59	Статистика	18,48	
2.60	Статистика	16,06	
2.61	Госрегистратура	17,52	
2.62	Зав.хозяйством	20,04	
2.63	Комната приема пищи	16,24	
2.64	Юрист	17,57	
2.65	Экономист	17,22	
2.66	Гл. бухгалтер	17,91	
2.67	Бухгалтерия	17,03	
2.68	Бухгалтерия	18,01	
2.69	Рекреация с коридором	199,88	
2.70	КУИ	2,98	<2000
2.71	Сан.узел для персонала (женский и ФОЛ)	4,05	
2.72	Сан.узел для персонала (мужской)	4,71	
2.73	Коридор	56,11	

Условные обозначения элементов доступной среды для ФОЛ:

- И — речевой электронный информатор
- место расположения универсальной информационой таблички с тактильными дискретными элементами из нержавеющей стали в квадрате со стороной 500мм
- место расположения тактильной схемы (мнемосхема) с тактильными дискретными элементами из нержавеющей стали в квадрате со стороной 500мм
- тактильная предупредительная полоса перед началом марша лестницы с тактильными дискретными элементами из нержавеющей стали шириной 300мм и длиной, равной маршу лестницы
- маркировка желтым кругом D=200мм на стеклянных полотнах дверей
- ДВ-11 — марка двери
- ОК-1 — марка окна
- Р-1 — марка роллета
- ПД-1 — марка подоконника
- В-4 — марка витража
- ОП-2 — марка остекленной перегородки
- ПС-2 — марка перегородки сантехнической
- ОР-2 — марка ограждения радиаторов
- Ог-17 — марка ограждения
- 8 — марка пола
- * — марка пола (смотри раздел АИ)

Примечание:

1. Общие указания об создании доступной среды для ФОЛ смотри на листе 9 раздела АР
2. Санузлы для ФОЛ - см. лист АР-13.
3. Подвесные потолки и полы по коридорам смотри раздел АИ
4. На каждом этаже предусмотреть информационную табличку из пластика, размерами 59,40см * 84,10 см, количество табличек на все здание 8шт.
5. На каждом этаже, кроме 7 этажа, предусмотрены вывески над дверями отделений из пластика, размерами 1,50м * 0,5м, количество вывесок на все здание 28шт.
6. На каждом этаже предусмотрены таблички визуально-адресного ориентирования из пластика, которые устанавливаются на полотно двери, размерами 42см* 20см. Количество табличек на здание 472шт.
7. Расход дюбелей для крепления табличек и вывесок - 4 шт. на 1 табличку/вывеску.

Изм.	Кол.	Лист	№док.	Подпись	Дата
10	-	зам.	056-26		05.26

Разработал	Андроник		05.26
Проверил	Скворцов		05.26
Н.контр.	Назаров		05.26
Утвердил	Скворцов		05.26

17.000.23 - АР

Возведение поликлиники в границах улиц Каленикова-Белого в г. Гомеле

План 2 этажа

Стадия	Лист	Листов
С	10	

гомельпроект

Формат А2х3

ЭКСПЛИКАЦИЯ ПОМЕЩЕНИЙ

Номер помещения	Наименование	Площадь, м²	Врем. пож. нагр. МДж
	Отделение реабилитации, физиотерапии и раннего вмешательства		
3.1	Лестничная клетка	18,03	
3.2	Кабинет теплолечения	36,38	
3.3	Комната приготовления парафина и озокерита	18,34	
3.4	Кабинет физиотерапевта	16,48	
3.5	Комната персонала, прием пищи	16,57	
3.6	Солевая комната	19,87	
3.9	Инсталляции	29,80	
3.10	Подсобное помещение	7,48	+2000
3.11	Кабинет заб.отделением	22,72	
3.12	Лифтовой холл	7,12	
3.13	Лестничная клетка	18,03	
3.14	Санузел для посетителей (женский)	11,05	
3.15	Санузел для посетителей (мужской)	10,62	
3.16	Кабинет лазеротерапии	20,15	
3.17	Кабинет высокочастотной терапии (ИВЧ)	54,19	
3.18	Кабинеты электросветолечения	199,22	
3.19	Комната отдыха	13,29	
3.20	Комната обработки проклбок	8,45	
3.21	Кабинет лечения электросном	13,59	
3.22	Шлюз	6,63	
3.23	Помещение хранения безразбов	6,72	+2000
3.24	Комната хранения чистого белья	7,61	+2000
3.25	Комната хранения грязного белья	8,68	+2000
3.26	КУИ	3,90	+2000
3.27	Санузел для посетителей (женский)	3,89	
3.28	Санузел для посетителей (мужской)	5,20	
3.29	Санузел для ФОЛ	4,00	
3.30	Кабинет криотерапии	22,98	
3.31	Кабинет старшей медицинской сестры	14,57	
3.32	Материальная	8,11	+2000
3.33	Архив	17,81	+2000
3.34	Коридор с ожиданием	144,91	
	Отделение функциональной диагностики		
3.35	Комната дневного бодрствования	22,78	
3.36	Комната "Школы здоровья"	37,68	
3.37	Комната приема пищи	22,31	
3.38	Комната среднего персонала	22,02	
3.39	Лифтовой холл	3,38	
3.40	Кабинет старшей медицинской сестры	11,92	
3.41	Кабинет заб. отделением	19,49	
3.42	Кабинет ЭЭГ	18,06	
3.43	Экранированная кабина	19,59	
3.44	Кабинет технического обслуживания аппаратуры ЛФК и Физиотерапии	16,66	
3.45	Программисты	16,90	
3.46	Серверная	30,66	
3.47	Техническое помещение	17,51	
3.48	Мастерская по ремонту оборудования	17,40	
3.49	Лестничная клетка	18,03	
3.50	Материальная	17,47	+2000
3.51	Кабинет определения функции внешнего дыхания	16,74	
3.52	Комната персонала	18,48	
3.53	Кабинет УЗИ	17,60	
3.54	Кабинет УЗИ	17,46	
3.55	Кабинет УЗИ	18,57	
3.56	Кабинет суточного мониторирования	16,24	
3.57	Кабинет недужных проб	17,57	
3.58	Кабинет врача функциональной диагностики	17,22	
3.59	Кабинет ЭКГ	34,72	
3.60	Рекреация с коридором	279,33	
3.61	КУИ	2,98	+2000
3.62	Санузел для персонала (женский и ФОЛ)	4,05	
3.63	Санузел для персонала (мужской)	4,31	
3.64	Коридор с ожиданием	72,77	

Условные обозначения элементов доступной среды для ФОЛ:

- речевой электронный информатор
- место расположения универсальной информационной таблички с тактильными дискретными элементами из нержавеющей стали в квадрате со стороной 500мм
- место расположения тактильной схемы (мнемосхема) с тактильными дискретными элементами из нержавеющей стали в квадрате со стороной 500мм
- тактильная предупредительная полоса перед началом марша лестницы с тактильными дискретными элементами из нержавеющей стали шириной 300мм и длиной, равной маршу лестницы
- маркировка желтым кругом D=200мм на стеклянных полотнах дверей
- ДВ-1 марка двери
- ОК-1 марка окна
- ПД-1 марка подоконника
- В-4 марка витража
- ОП-2 марка остекленной перегородки
- ПС-2 марка перегородки сантехнической
- ОР-2 марка ограждения радиаторов
- Ох-17 марка ограждения
- марка пола
- марка пола (смотри разрез АИ)


Примечание:

1. Общие указания об создании доступной среды для ФОЛ смотри на листе 9 разрела АР
2. Санузлы для ФОЛ - см. лист АР-13
3. Подвесные потолки и полы по коридорам смотри разрел АИ

							17.000.23 - АР
Изм.	Кол.	Лист	№док.	Подпись	Дата		Возведение поликлиники в границах улиц Каленкова-Белого в г. Гомеле
Разработал		Андроник			05.26	Стадия	Лист	Листов
Проверил		Скворцов			05.26	С	11	
Н.контр.		Назаров			05.26			
Утвердил		Скворцов			05.26	План 3 этажа		

Гомельпроект

Формат А2х3

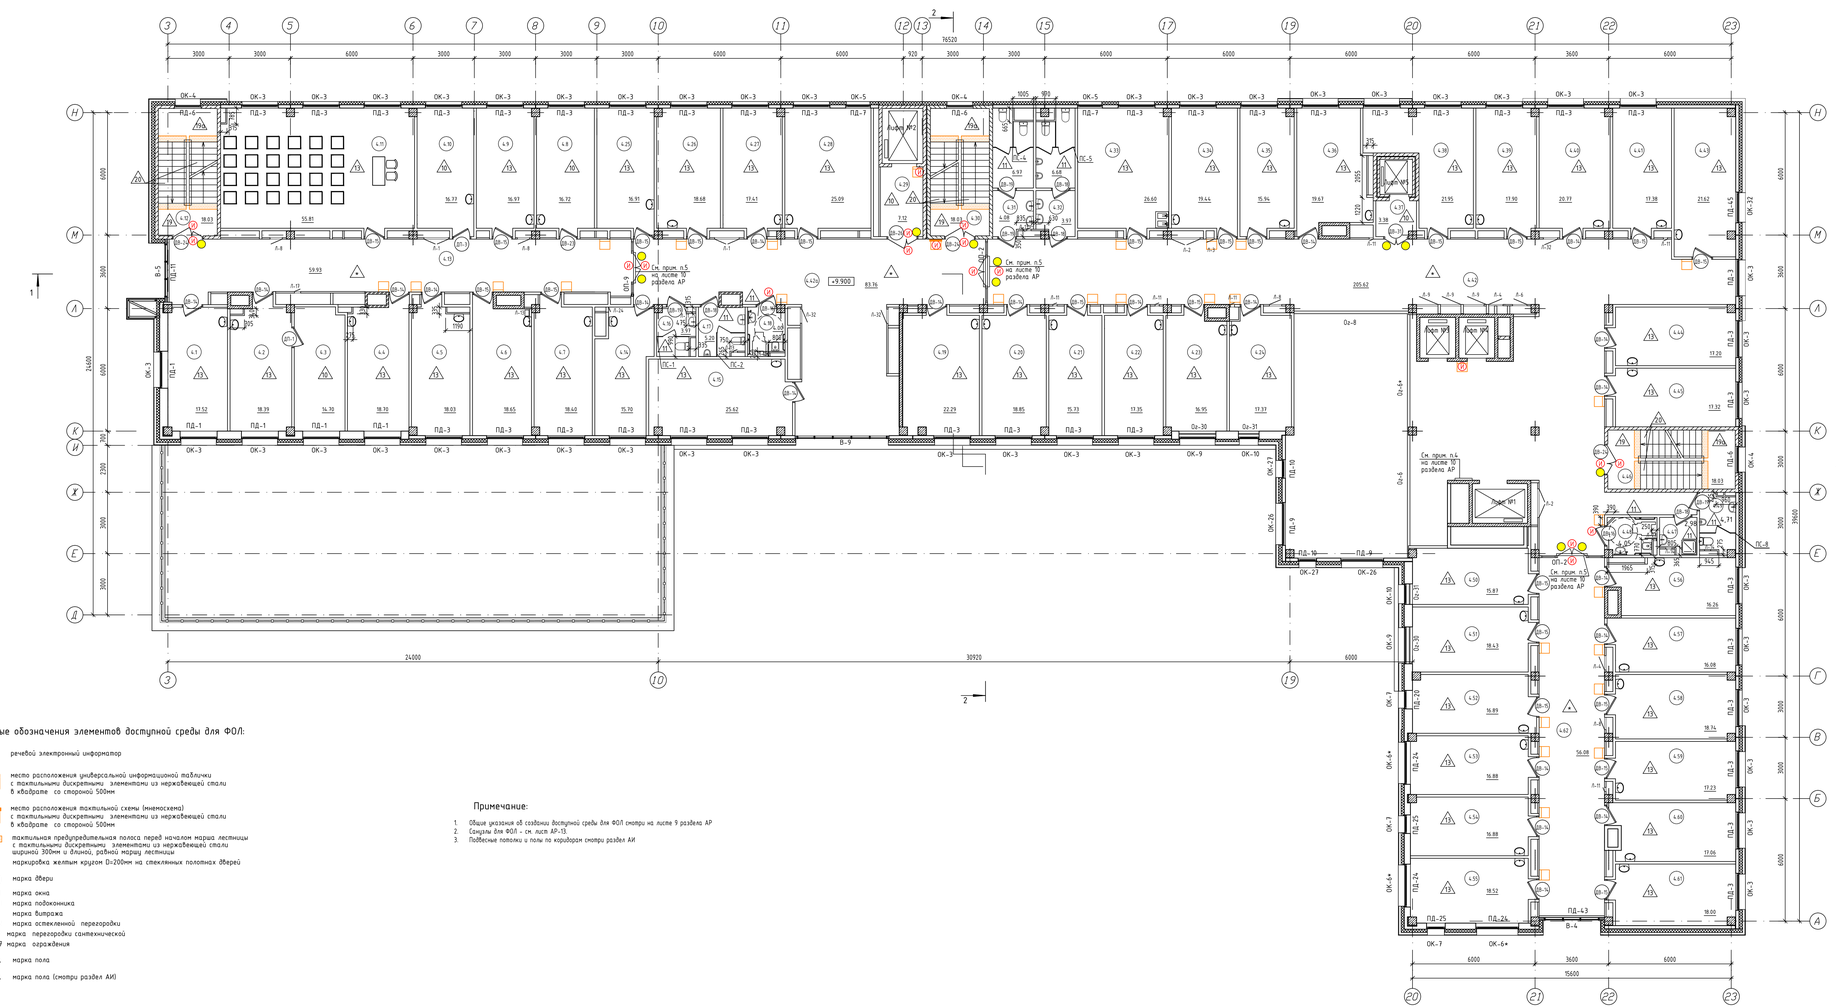

ЭКСПЛИКАЦИЯ ПОМЕЩЕНИЙ

Номер поме-щения	Наименование	Площадь, м²	Врем пож. нагр МДж
	Педиатр. отд-е по мед. обслуживанию детей, в учреждениях образования		
4.1	Кабинет зав. отделением	17.52	
4.2	Кабинет старшей медицинской сестры	18.39	
4.3	Материальная	14.70	>2000
4.4	Кабинет врача педиатра 1	18.70	
4.5	Кабинет врача педиатра 2	18.03	
4.6	Кабинет врача педиатра 3	18.65	
4.7	Кабинет врача педиатра 4	18.60	
4.8	Комната хранения грязного белья	16.72	>2000
4.9	Комната сестры-хозяйки	16.97	
4.10	Комната хранения чистого белья	16.77	>2000
4.11	Эол для проведения кварцаций	55.81	
4.12	Лестничная клетка	18.03	
4.13	Коридор с ожидальней	59.93	
	Педиатрическое отделение №2		
4.14	Комната младшего мед. персонала	15.70	
4.15	Кабинет дооврачебного приема отд. №2	25.62	
4.16	Санузел для посетителей (женский)	3.97	
4.17	Санузел для посетителей (мужской)	5.20	
4.18	Санузел для ФОЛ	4.00	
4.19	Подростковый кабинет	22.29	
4.20	Кабинет врача педиатра 1	18.85	
4.21	Кабинет врача педиатра 2	15.73	
4.22	Кабинет врача педиатра 3	17.35	
4.23	Кабинет врача педиатра 4	16.95	
4.24	Кабинет врача педиатра 5	17.37	
4.25	Кабинет врача педиатра 6	16.91	
4.26	Кабинет врача педиатра 7	18.68	
4.27	Кабинет врача педиатра 8	17.41	
4.28	Ординаторская отд. №2	25.09	
4.29	Лифтовой холл	7.12	
4.30	Лестничная клетка	18.03	
4.31	Санузел для посетителей (женский)	11.05	
4.32	Санузел для посетителей (мужской)	10.65	
4.33	Кабинет неотложной помощи	26.60	
4.34	Кабинет ВКК	19.44	
4.35	Кабинет врача-эксперта	15.94	
4.36	Комната групповой бокскамбинации	19.67	
4.37	Лифтовой холл	3.38	
4.38	Комната приема пищи общая	21.95	
4.39	Кабинет старшей медицинской сестры отд. №2	17.90	
4.40	Кабинет зав. отделением №2	20.77	
4.41	Комната среднего персонала отд. №2	17.38	
4.42	Рекреация с коридором	205.62	
4.42а	Рекреация с коридором	83.76	
	Педиатрическое отделение №1		
4.43	Кабинет дооврачебного приема отд. №1	21.62	
4.44	Ординаторская отд. №1	17.20	
4.45	Кабинет врача педиатра 1	17.32	
4.46	Лестничная клетка	18.03	
4.47	КУИ	2.98	>2000
4.48	Санузел для персонала и ФОЛ (женский)	4.95	
4.49	Санузел для персонала (мужской)	4.71	
4.50	Комната среднего персонала отд. №1	15.87	
4.51	Кабинет врача педиатра 2	18.43	
4.52	Кабинет врача педиатра 3	16.89	
4.53	Кабинет врача педиатра 4	16.88	
4.54	Кабинет врача педиатра 5	16.88	
4.55	Кабинет врача педиатра 6	18.52	
4.56	Кабинет врача педиатра 7	16.26	
4.57	Кабинет врача педиатра 8	16.08	
4.58	Кабинет врача педиатра 9	18.74	
4.59	Кабинет врача педиатра 10	17.23	
4.60	Кабинет зав. отделением №1	17.06	
4.61	Кабинет старшей медицинской сестры отд. №1	18.00	
4.62	Коридор с ожидальней	56.08	

Условные обозначения элементов доступной среды для ФОЛ:

- речевой электронный информатор
- место расположения универсальной информационной таблички с тактильными дискретными элементами из нержавеющей стали в квадрате со стороной 500мм
- место расположения тактильной схемы (мнемосхема) с тактильными дискретными элементами из нержавеющей стали в квадрате со стороной 500мм
- тактильная предупредительная полоса перед началом марша лестницы с тактильными дискретными элементами из нержавеющей стали шириной 300мм и длиной, равной маршу лестницы
- маркировка желтым кругом D=200мм на стеклянных полотнах дверей
- ДВ-12 марка двери
- ОК-1 марка окна
- ПД-1 марка подоконника
- В-4 марка витража
- ОП-2 марка остекленной перегородки
- ПС-2 марка перегородки сантехнической
- Ог-17 марка ограждения
- 1 марка пола
- 1 марка пола (смотри раздел АИ)

Примечание:

1. Общие указания об создании доступной среды для ФОЛ смотри на листе 9 раздела АР
2. Санузлы для ФОЛ - см. лист АР-13
3. Подвесные потолки и полы по коридорам смотри раздел АИ

						17.000.23 - АР
Изм.	Кол.	Лист	№док.	Подпись	Дата	Возведение поликлиники в границах улиц Каленкова-Белого в г. Гомеле
Разработал	Андроник				05.26	Стадия: С; Лист: 12; Листов:
Проверил	Скворцов				05.26	
Н.контр.	Назаров				05.26	План 4 этажа
Утвердил	Скворцов				05.26	gomelproekt

Инв. № подл. | Подпись и дата | Взам. инв. №

Формат А2х3

ЭКСПЛИКАЦИЯ ПОМЕЩЕНИЙ

Номер помещения	Наименование	Площадь, м²	Время пож. нагр. МДж
	Стоматологическое отделение		
5.1	Ординаторская	21.62	
5.2	К-та сестры-хозяйки с хранением чистого белья	19.91	>2000
5.3	Кабинет профилактики	17.46	
5.4	Кабинет профилактики	16.44	
5.5	Комната ожидания	9.15	
5.6	Коридор	9.27	
5.7	Хирургический кабинет на 1 кресло	20.96	
5.8	Хирургический кабинет на 1 кресло	14.89	
5.9	Помещение для работы с лупой	13.96	
5.10	Комната здрав. пенсионеров	19.39	
5.11	КУИ	5.60	>2000
5.12	Санузел для посетителей (женский)	3.97	
5.13	Санузел для посетителей (мужской)	5.20	
5.14	Санузел для ФОЛ	4.00	
5.15	Регистратура	17.16	
5.16	Комната хранения грязного белья	6.75	>2000
5.17	Лестничная клетка	18.03	
5.18	Лифтовой холл	7.12	
5.19	Кабинет главной медицинской сестры	17.53	
5.20	Комната хранения материалов	6.04	
5.21	Кабинет зав. отделением	17.33	
5.22	Кабинет врача стоматолога	17.66	
5.23	Кабинет врача стоматолога на 2 кресла	34.54	
5.24	Кабинет врача стоматолога на 2 кресла	36.03	
5.25	Кабинет врача-ортодонта	17.66	
5.26	Моечная инструмента	16.37	
5.27	Компрессорная	18.46	
5.28	Лестничная клетка	18.03	
5.29	Коридор с ожиданием	144.12	
	Врачи-специалисты		
5.30	Санузел для посетителей (женский)	11.05	
5.31	Санузел для посетителей (мужской)	10.65	
5.32	Ординаторская	26.60	
5.33	Комната среднего персонала	19.44	
5.34	Кабинет психиатра	15.83	
5.35	Архив	6.193	>2000
5.36	Лифтовой холл	3.38	
5.37	Комната приема пищи	17.79	
5.38	Кабинет офтальмолога	19.26	
5.39	Темная комната	8.76	
5.40	Темная комната	8.35	
5.41	Кабинет офтальмолога	19.97	
5.42	Кабинет плевательного лечения	17.61	
5.43	Кабинет невролога	16.49	
5.44	Лестничная клетка	18.03	
5.45	КУИ	2.98	>2000
5.46	Санузел для персонала и ФОЛ (женский)	4.95	
5.47	Санузел для персонала (мужской)	4.71	
5.48	Кабинет заместителя заведующего	16.26	
5.49	Кабинет врача статистика	15.88	
5.50	Кабинет врача медицинского статистика	16.50	
5.51	Кабинет врача-педиатра профилактики инфекционных заболеваний	19.42	
5.52	Комната дезинфекционного бокса	14.67	
5.53	Комната санитарок	20.35	
5.54	Кабинет ЛОР-врача с антропометрией	20.18	
5.55	Коридор с ожиданием	56.08	
5.56	Кабинет врача оториноларинголога	17.02	
5.57	Манипуляционная	16.24	
5.58	Кабинет врача оториноларинголога	17.07	
5.59	Изолятор комната	34.18	
5.60	Рекреация с коридором	280.18	
5.61	Кабинет хирурга	17.37	
5.62	Кабинет врача-педиатра	16.95	
	Отделение профилактики		
5.63	Центр профилактики протезирования	32.66	
5.64	Кабинет валеолога	17.21	




Условные обозначения элементов доступной среды для ФОЛ:

- речевой электронный информатор
- место расположения универсальной информационной таблички с тактильными дискретными элементами из нержавеющей стали в квадрате со стороной 500мм
- место расположения тактильной схемы (мнемосхема) с тактильными дискретными элементами из нержавеющей стали в квадрате со стороной 500мм
- тактильная предупредительная полоса перед началом марша лестницы с тактильными дискретными элементами из нержавеющей стали шириной 300мм и длиной, равной маршу лестницы
- маркировка желтым кругом D=200мм на стеклянных полотнах дверей
- марка двери
- ОК-1 марка окна
- ПД-1 марка подоконника
- В-4 марка витража
- ОП-2 марка остекленной перегородки
- ПС-2 марка перегородки сантехнической
- Ос-17 марка ограждения
- марка пола
- марка пола (смотри раздел АИ)


Примечание:

1. Общие указания об создании доступной среды для ФОЛ смотри на листе 9 раздела АР
2. Дверь в санузел ПВХ с открыванием наружу, ширина прохода в чистоте составляет не менее 0,9 м. Ручка двери без запора. У двери в санузел на стене коридора предусмотреть специальную тактильную табличку "Санузел для инвалидов", расположенную на высоте 1,35 м
3. Свободное пространство диаметром 1,4 м предназначено для разворота кресла-коляски внутри санузла.
4. Помещения санузла должно быть оборудовано системой трубовой сигнализации, обеспечивающей связь с помещением охраны. Требования кнопка в санузле - смотри в разделе СС. Возле требуемой кнопки установить тактильную наклейку "Кнопка вызова".
5. В санузле для ФОЛ применены подвесные унитазы со встроенным в стену бачком и устройством спуска воды на стене кабины
6. Подвесные писсуары с полом по коридорам смотри раздел АР
7. Поручни напольные для санузлов ФОЛ применены фирмы Металлбан или другой аналог.
8. Выполнить отделочные работы по наружной поверхности простенков за витражами В-11, В-12 на 5 и 6 этаже. Отделка: улучшенная штукатурка по ячеистому бетону с последующей улучшенной покраской в 2 слоя водно-дисперсионными силикон-модифицированными составами классов W3, V2, μ = 3500, СТБ EN 1062 , Ceresit - Pacific 10 (компания Церезит Беларусь) Расход -0,20 л/м². 12.3
9. В помещениях 5.23; 5.24 предусмотреть передвижные перегородку по типу ширма медицинская секционная ШМПК-01-"Айболит" (4-х секц., ПВХ), medtehnika.by, смотри раздел ТХ. 14.3


3-3

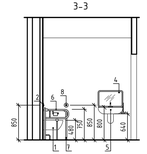


Фрагмент плана в осях 10-11/К-Л

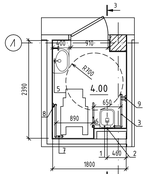

4-4

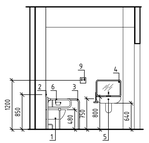

Фрагмент плана в осях 22-23/Е-Ж

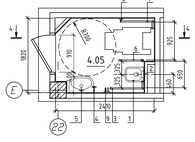

Марка поз.	Обозначение	Наименование	Кол. шт. на 1 С/у	Масса ед. кг	Примечание
		Оборудование санузла для ФОЛ			
1		Унитаз H=500	1		См. раздел ВК
2		Кнопка для слива воды	1		См. раздел ВК
3	ПН7	Поручень для санузла П-образный правый, диаметр трубы AISI304 32мм, размерами 750 (Н=L1=160-800(шаг))	1		См. прим. п.3
4		Травмобезопасное лобовое зеркало с ручкой 400х650	1		
5		Умывальник 600х400х160	1		См. раздел ВК
6	ОП03	Поручень откидной напольный со складной опорой в пол и вертикалью для подвешеной бумаги, диаметр трубы AISI304 32мм, шириной 600	1		См. прим. п.3
7	ПН6	Поручень для санузла П-образный левый, диаметр трубы AISI304 32мм, размерами 750 (Н=L1=160-800(шаг))	1		См. прим. п.3
8		Беспроводная кнопка вызова с тактильной наклейкой со шрифтом Брайля	1		
9		Крючок для костылей	1		

Общее число санузлов для ФОЛ - 13

14	3	-	103-26			08.26
12	3	-	386-26			06.26
10	-	-	456-26			05.26
Изм.	Кол.	Лист	№док.	Подпись		Дата

Разработал	Андронов			05.26
Проверил	Скворцов			05.26
Н.контр.	Назаров			05.26
Утвердил	Скворцов			05.26

17.000.23 - АР

Возведение поликлиники в границах улиц Коленкова-Белого в г. Гомеле


Стадия	Лист	Листов
С	13	

План 5 этажа

ГОМЕЛЬПРОЕКТ

Формат А2х3

Инв.№ подл. | Подпись и дата | Взам.инв.№

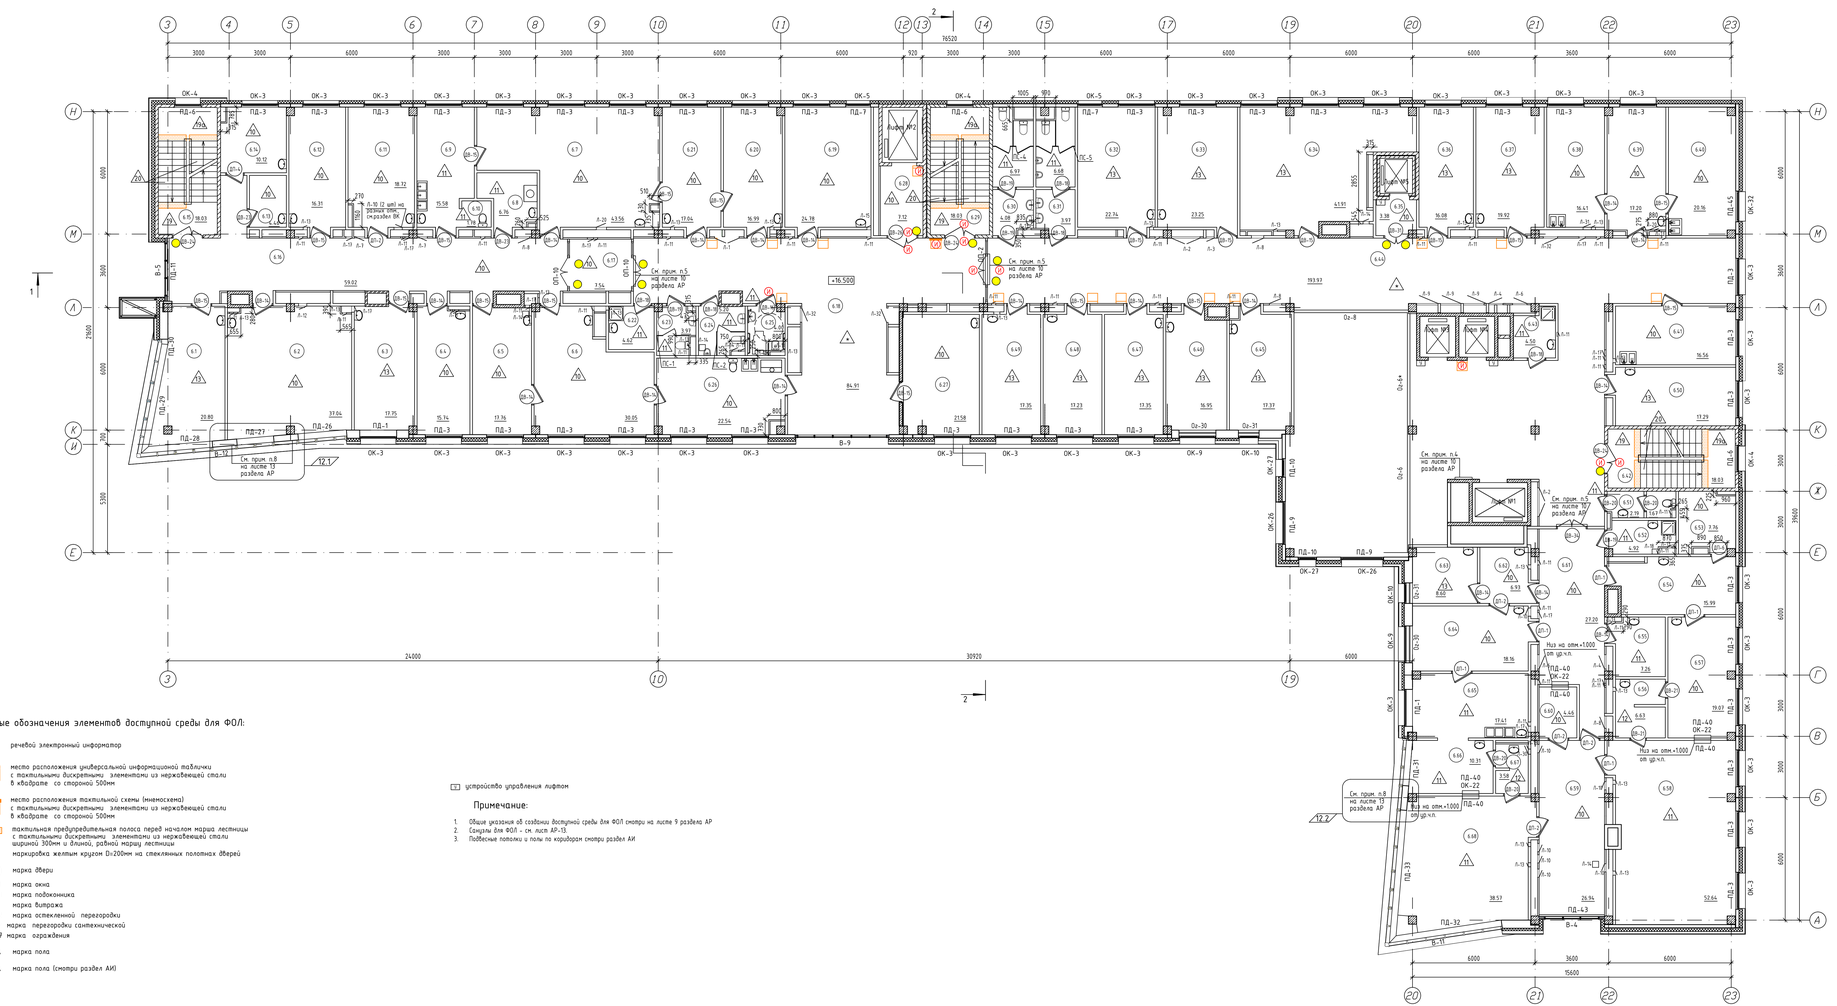

ЭКСПЛИКАЦИЯ ПОМЕЩЕНИЙ

Номер помещения	Наименование	Площадь, м²	Время пож. нагр. МДж
	Клинико-диагностическая лаборатория		
6.1	Кабинет заведующей лабораторией	20.80	
6.2	Рабочее помещение	37.04	
6.3	Комната приема пищи	17.75	
6.4	Помещение хранения лабораторной посуды	15.74	>2000
6.5	Центрифужная	17.76	
6.6	Кабинет общеклинических исследований	30.95	
6.7	Кабинет гематологических исследований	43.56	
6.8	Дистилляторная	6.76	
6.9	Моечная	15.58	
6.10	Помещение для слива	1.78	
6.11	Материальная	18.72	>2000
6.12	Кабинет старшего лаборанта	16.31	
6.13	Комната хранения хрупкого белья	4.46	
6.14	Комната хранения чистого белья	10.12	>2000
6.15	Лестничная клетка	18.03	
6.16	Коридор	59.02	
6.17	Тамбур-шлюз с подпором воздуха	7.54	
6.18	Окислочная	84.91	
6.19	Процедурный кабинет для забора крови из вены	24.78	
6.20	Помещение для бужения проб крови	16.99	
6.21	Помещение для бужения проб крови	17.04	
6.22	КЭИ клинико-диагностической лаборатории	4.62	>2000
6.23	Санузел для посетителей (женский)	3.97	
6.24	Санузел для посетителей (мужской)	5.20	
6.25	Санузел для МГН	4.00	
6.26	Помещение приема, регистрации, сортировки проб	22.54	
6.27	Кабинет бужения мазков	21.58	
	Отделение профилактики		
6.28	Лифтовой холл	7.12	
6.29	Лестничная клетка	18.03	
6.30	Санузел для посетителей (женский)	11.05	
6.31	Санузел для посетителей (мужской)	10.65	
6.32	Комната приема пищи	22.74	
6.33	Комната среднего персонала	23.25	
6.34	Комната общественных организаций	41.91	
6.35	Лифтовой холл	3.38	
6.36	Кабинет антропометрии	16.08	
6.37	Кабинет прививочной медсестры с хранением бакцин	19.92	>2000
6.38	Прививочный кабинет	16.41	
6.39	Прививочный кабинет	17.20	
6.40	Прививочный кабинет	20.16	
6.41	Процедурный кабинет	16.56	
6.42	Лестничная клетка	18.03	
6.43	КЭИ отделения профилактики	4.50	>2000
6.44	Рекреация с коридором	193.93	
6.45	Кабинет проф. приема здоровых детей	17.37	
6.46	Кабинет проф. приема здоровых детей	16.95	
6.47	Кабинет проф. приема здоровых детей	17.35	
6.48	Кабинет консультативного приема	17.23	
6.49	Кабинет консультативного приема	17.35	
	Центральное стерилизационное отделение		
6.50	Кабинет старшей медсестры ЦСО	17.29	
6.51	Служебный санузел	3.86	
6.52	КЭИ ЦСО	4.92	>2000
6.53	Кладбая упаковочного материала	7.76	>2000
6.54	Помещение приема и хран-я нестерильных мат-лов	15.99	>2000
6.55	Дистилляторная	7.26	
6.56	Санитарщинок	6.63	
6.57	Укладка перевязочного материала	19.07	
6.58	Автоклавная	52.64	
6.59	Кладбая стерильных мат-лов и инструментов	26.94	>2000
6.60	Экспедиция	4.46	
6.61	Коридор	27.20	
6.62	Гардероб персонала	6.93	
6.63	Комната приема пищи	8.60	
6.64	Пом-е приема и хранения нестерильных мат-лов	18.16	>2000
6.65	Пом-е приемки, мытья и сушки нестер. мат-лов	17.41	
6.66	Пом-е комплектации и упаковки инструментов	10.31	
6.67	Санитарщинок	3.58	
6.68	Стерилизационная	38.57	

Условные обозначения элементов доступной среды для ФОЛ:

- речевой электронный информатор
- место расположения универсальной информационной таблички с тактильными дискретными элементами из нержавеющей стали в квадрате со стороной 500мм
- место расположения тактильной схемы (мнемосхема) с тактильными дискретными элементами из нержавеющей стали в квадрате со стороной 500мм
- тактильная предупредительная полоса перед началом марша лестницы с тактильными дискретными элементами из нержавеющей стали шириной 300мм и длиной, равной маршу лестницы
- маркировка желтым кругом D=200мм на стеклянных полотнах дверей
- ДВ-1 марка двери
- ОК-1 марка окна
- ПД-1 марка подоконника
- В-4 марка витража
- ОП-2 марка остекленной перегородки
- ПС-2 марка перегородки сантехнической
- Ог-17 марка ограждения
- 6 марка пола
- 7 марка пола (смотри раздел АИ)

- устройство управления лифтом

Примечание:

1. Общие указания об создании доступной среды для ФОЛ смотри на листе 9 раздела АР
2. Санузлы для ФОЛ - см. лист АР-13.
3. Подвесные потолки и полы по коридорам смотри раздел АИ

							17.000.23 - АР
Изм.	Кол.	Лист	№док.	Подпись	Дата		Возведение поликлиники в границах улиц Коленкова-Белого в г. Гомеле
Разработал	Андроник				05.26	Стадия: С	Лист: 14	Листов:
Проверил	Скворцов				05.26			
Н.контр.	Назаров				05.26			
Утвердил	Скворцов				05.26	План 6 этажа		


Инв.№ подл. | Подпись и дата | Взам. инв.№

Формат А2х3

Формат А2х3

ЭКСПЛИКАЦИЯ ПОМЕЩЕНИЙ

Номер помещения	Наименование	Площадь, м²	Время пож. нагр. МДж
	Административно-учебный блок		
7.1	Актовый зал	217.21	
7.2	Комната президиума	12.18	
7.3	Лестничная клетка	18.03	
7.4	КУИ	2.75	>2000
7.5	Санузел для персонала и ФОЛ (женский)	4.33	
7.6	Санузел для персонала (мужской)	4.69	
7.7	Рекреация с коридором	218.28	
7.8	Учебная комната	18.02	
7.9	Учебная комната	17.31	
7.10	Комната преподавателей	16.54	
7.11	Аудитория	58.66	
7.12	Лифтовой холл	8.32	
7.13	Лестничная клетка	18.03	
7.14	Санузел для посетителей (женский)	11.05	
7.15	Санузел для посетителей (мужской)	10.65	
7.16	Архив	25.10	>2000
7.17	Архив	34.46	>2000
7.18	Архив	17.67	>2000
7.19	Инвентарная	8.77	>2000
	Инженерно-технический блок		
7.20	Лестничная клетка	18.03	
7.21	Коридор	9.07	
7.22	Венткамера	107.02	

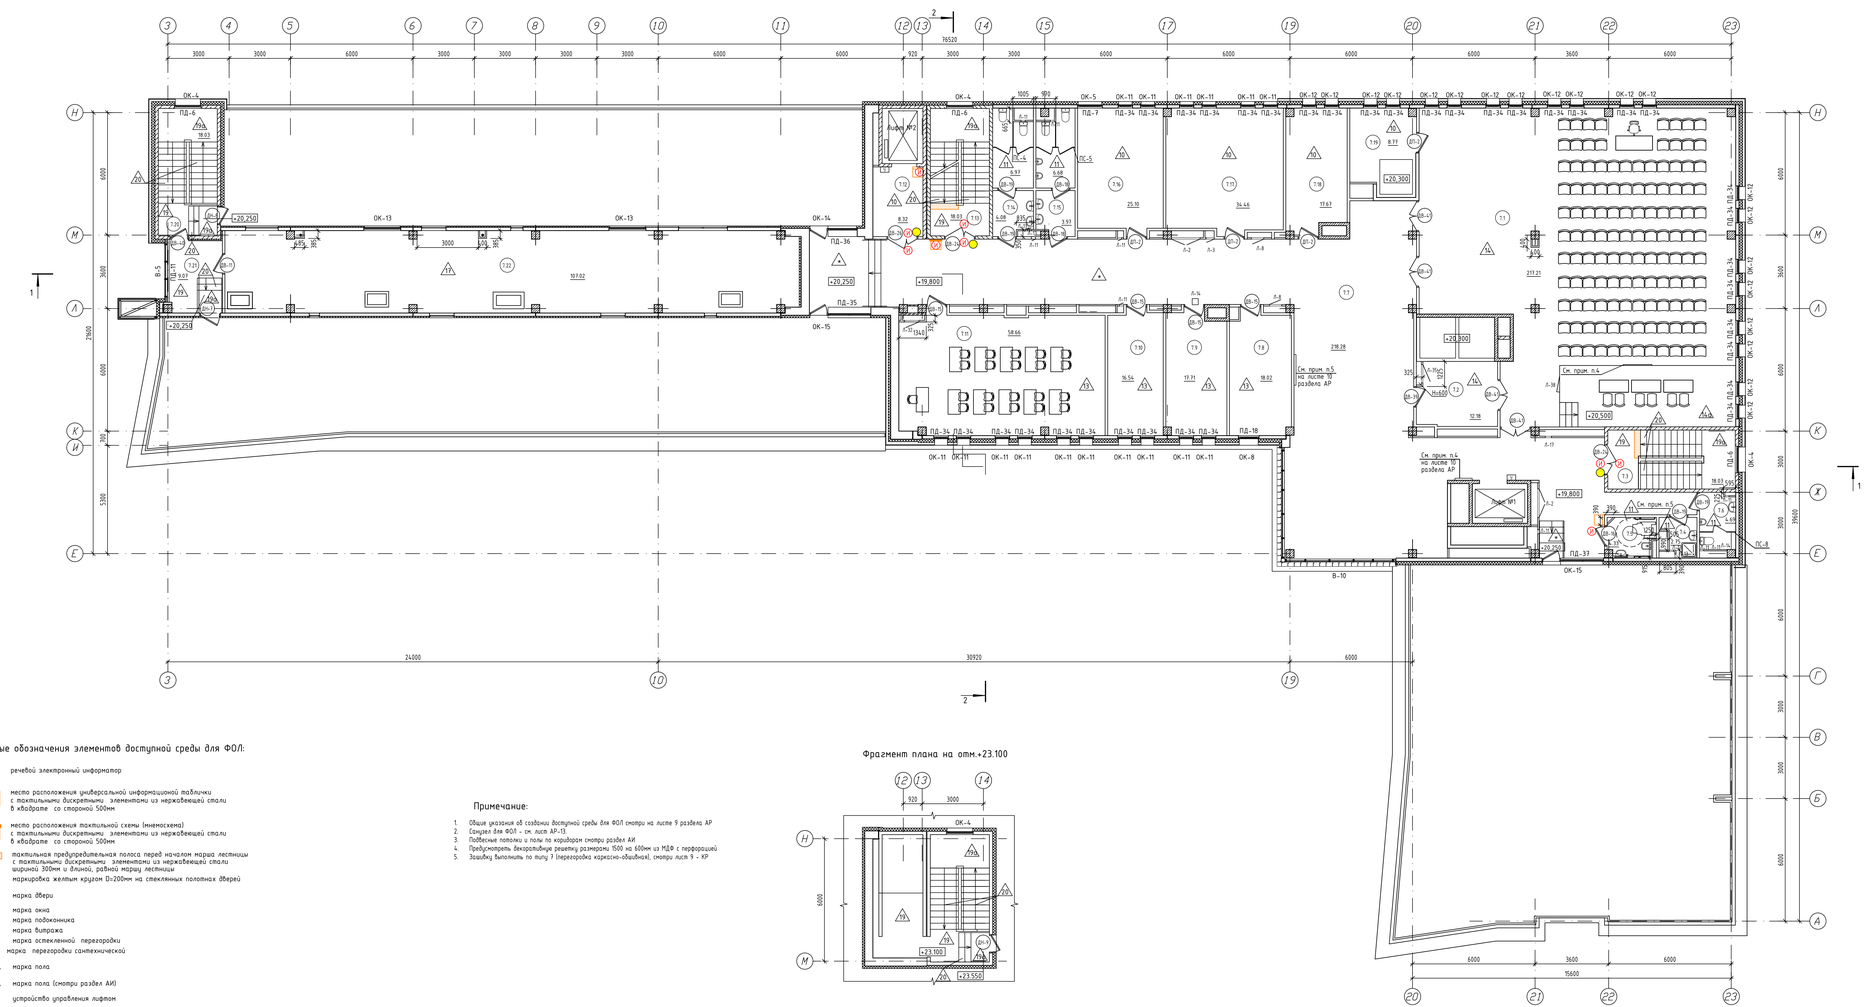

Условные обозначения элементов доступной среды для ФОЛ:

- речевой электронный информатор
- место расположения универсальной информационной таблички с тактильными дискретными элементами из нержавеющей стали в квадрате со стороной 500мм
- место расположения тактильной схемы (мнемосхема) с тактильными дискретными элементами из нержавеющей стали в квадрате со стороной 500мм
- тактильная предупредительная полоса перед началом марша лестницы с тактильными дискретными элементами из нержавеющей стали шириной 300мм и длиной, равной маршу лестницы
- маркировка желтым кругом D=200мм на стеклянных полотнах дверей
- ДВ-1 марка двери
- ОК-1 марка окна
- ПД-1 марка подоконника
- В-4 марка витража
- ОП-2 марка остекленной перегородки
- ПС-2 марка перегородки сантехнической
- 6 марка пола
- 7 марка пола (смотри раздел АИ)
- устройство управления лифтом

Примечание:

1. Общие указания об создании доступной среды для ФОЛ смотри на листе 9 раздела АР
2. Санузел для ФОЛ – см. лист АР-13.
3. Подвесные потолки и полы по коридорам смотри раздел АИ
4. Предусмотреть декоративную решетку размером 1500 на 600мм из МДФ с перфорацией
5. Заделку выполнить по типу 7 (перегородка кирпично-обшивная), смотри лист 9 – КР

Фрагмент плана на отм.+23.100

							17.000.23 – АР
1	-	изм.	1175-24		12.24	Возведение поликлиники в границах улиц Каленкова-Белого в г. Гомеле	
Изм.	Кол.	Лист	№док.	Подпись	Дата		
Разработал	Шлеклич				01.24		Стадия: С; Лист: 15; Листов:
Проверил	Скворцов				01.24		
Н.контр.	Андроник				01.24	План 7 этажа	
Утвердил	Скворцов				01.24		


Инв. № подл. | Подпись и дата | Взам. инв. №

Спецификация элементов заполнения дверных проемов


Марка	Обозначение	Наименование	Количество по этажам 0 этаж	01 этаж	02 этаж	03 этаж	04 этаж	05 этаж	06 этаж	07 этаж	Кол.	Примечание
Наружные дверные блоки												
ДН-1	СТБ 2433-2015	ДН С Ч 21-10 Л П	1	0	0	0	0	0	0	0	1	
ДН-1*	СТБ 2433-2015	ДН С Ч 21-10 П	1	0	0	0	0	0	0	0	1	
ДН-2	СТБ 2433-2015	ДН С Ч 21-15 2Пр П	3	0	0	0	0	0	0	0	3	
ДН-2*	СТБ 2433-2015	ДН С Ч 21-15 2Л П	1	0	0	0	0	0	0	0	1	
ДН-3	СТБ 2433-2015	ДН С Ч 21-13 2Пр П	2	0	0	0	0	0	0	0	2	
ДН-4	СТБ 2433-2015	ДН С Ч 21-15 2Л П	0	2	0	0	0	0	0	0	2	
ДН-5	СТБ 2433-2015	ДН П О2 28-15 2Л П Фр	0	1	0	0	0	0	0	0	1	
ДН-6	СТБ 2433-2015	ДН П О2 26,7-18 П	0	0	1	0	0	0	0	0	1	
ДН-7	СТБ 2433-2015	ДН С Г 19-10 Л П	0	0	0	0	0	0	0	1	1	
ДН-8	СТБ 2433-2015	ДН С Г 19-9 Л П	0	0	0	0	0	0	0	1	1	
ДН-9	СТБ 2433-2015	ДН С Г 19-9 П	0	0	0	0	0	0	0	1	1	Дверь на отм.+23.550
ДН-10	СТБ 2433-2015	ДН С Г 19-9 Л П	1	0	0	0	0	0	0	0	1	
ДН-11	СТБ 2433-2015	ДН П О2 26,7-15 П	0	0	1	0	0	0	0	0	1	
Внутренние дверные блоки												
ДВ-1		Дверь защитная 21-14	1	0	0	0	0	0	0	0	1	учтена в комплекте
ДВ-2		Дверь защитная 21-13 21-12 (проем 2320х1600)	1	0	0	0	0	0	0	0	1	учтена в комплекте
ДВ-3	Дверь защитная "TISSA-M-RP"	ДЗ-ТМRР-21-13-2,0Рь-Г-Рс-Рп	1	0	0	0	0	0	0	0	1	распашная
ДВ-4	Дверь защитная "TISSA-M-RP"	ДЗ-ТМRР-21-13-1,0Рь-Г-Рс-Рп	1	0	0	0	0	0	0	0	1	распашная
ДВ-5	Дверь защитная "TISSA-M-RP"	ДЗ-ТМRР-21-10-1,5Рь-Г-Рс-Рп	1	0	0	0	0	0	0	0	1	распашная
ДВ-6	Дверь защитная "TISSA-M-RP"	ДЗ-ТМRР-21-10-1,0Рь-Г-Рс-Рп	1	0	0	0	0	0	0	0	1	распашная
ДВ-7	СТБ 2433-2015	ДВ7 С Г 21-15 2Пр П	4	0	0	0	0	0	0	0	4	
ДВ-8	СТБ 2433-2015	ДВ7 С Г 21-10 П	1	0	0	0	0	0	0	0	1	
ДВ-9	СТБ 2433-2015	ДВ7 С Г 21-12 2Пр П	1	0	0	0	0	0	0	0	1	
ДВ-10	СТБ 2433-2015	ДВ3 С Г 21-10 П	5	1	0	3	0	0	0	0	9	
ДВ-11	СТБ 2433-2015	ДВ3 С Г 21-10 Л П	6	1	1	2	0	0	0	1	11	
ДВ-12	СТБ 2433-2015	ДВ3 С Г 21-15 2Пр	1	0	0	0	0	0	0	0	1	
ДВ-13	СТБ 2433-2015	ДВ3 С Г 21-15 2Л	1	0	0	0	0	0	0	0	1	
ДВ-14	СТБ 2433-2015	ДВ3 К Г 21-10	5	19	8	15	21	24	18	0	110	
ДВ-15	СТБ 2433-2015	ДВ3 К Г 21-10 Л	19~~,38~~	24	19	24	22	20	19	4	151~~,380~~	11.2
ДВ-16	СТБ 2433-2015	ДВ6 К Г 21-10	1	2	3	2	2	2	1	1	14	
ДВ-17	СТБ 2433-2015	ДВ6 К Г 21-10 Л	0	1	0	0	0	0	0	0	1	
ДВ-18	СТБ 2433-2015	ДВ6 К Г 21-9	3	7	4	5	4	5	5	2	35	
ДВ-19	СТБ 2433-2015	ДВ6 К Г 21-9 Л	4	8	4	4	4	4	4	4	36	
ДВ-20	СТБ 2433-2015	ДВ6 К Г 21-8	9	0	2	0	0	0	4	0	15	
ДВ-21	СТБ 2433-2015	ДВ6 К Г 21-8 Л	5	0	2	0	0	0	2	0	9	
ДВ-22	СТБ 2433-2015	ДВ3 К Г 21-9	1	7	2	1	0	0	0	0	11	
ДВ-23	СТБ 2433-2015	ДВ3 К Г 21-9 Л	0	7	1	0	1	2	2	0	13	
ДВ-24	СТБ 2433-2015	ДВ5 П О1 21-15 2Пр	3	3	3	3	3	3	3	2	23	Прав.полотно шир.900мм
ДВ-25	СТБ 2433-2015	ДВ3 П О1 21-15 2Пр	1	2	0	0	0	1	0	0	4	Прав.полотно шир.900мм
ДВ-26	СТБ 2433-2015	ДВ3 П О1 21-15 2Л	2	1	1	1	1	1	1	1	9	Левое полотно шир.900мм
ДВ-27	СТБ 2433-2015	ДВ3 П О1 21-10	0	2	0	0	0	0	0	0	2	
ДВ-28	СТБ 2433-2015	ДВ3 П О1 21-10 Л	1	0	0	0	0	0	0	0	1	
ДВ-29	СТБ 2433-2015	ДВ7 П О1 21-15 2Л П	0	1	0	0	0	0	0	0	1	
ДВ-30	СТБ 2433-2015	ДВ7 С Г 21-15 2Л П	0	2	0	0	0	0	0	0	2	
ДВ-31	СТБ 2433-2015	ДВ3 П О1 21-12	0	1	1	1	1	1	1	0	6	
ДВ-32	СТБ 2433-2015	ДВ3 К Г 21-8 Л	1	1	0	1	0	0	0	0	3	
ДВ-33	СТБ 2433-2015	ДВ3 П Г 21-13	0	1	0	0	0	0	0	0	1	Качающиеся
ДВ-34	СТБ 2433-2015	ДВ3 П Г 21-15	0	0	0	0	0	0	1	0	1	
ДВ-35	СТБ 2433-2015	ДВ6 Д Г 21-9	0	0	2	0	0	0	0	0	2	
ДВ-36	СТБ 2433-2015	ДВ3 Д Г 21-9	0	0	1	0	0	0	0	0	1	
ДВ-37	СТБ 2433-2015	ДВ3 Д Г 21-9 Л	0	0	1	0	0	0	0	0	1	
ДВ-38	СТБ 2433-2015	ДВ3 Д Г 21-10	0	0	6	0	0	0	0	0	6	
ДВ-39	СТБ 2433-2015	ДВ3 Д Г 21-10 Л	0	0	11	0	0	0	0	1	12	
ДВ-40	СТБ 2433-2015	ДВ5 С Г 21-9	0	0	0	0	0	0	0	1	1	
ДВ-41	СТБ 2433-2015	ДВ3 Д Г 24-15	0	0	0	0	0	0	0	4	4	
ДВ-42	СТБ 2433-2015	ДВ3 С Г 21-9	0	0	1	0	0	0	0	0	1	
Противопожарные дверные блоки												
ДП-1	СТБ 1394-2003*	ДП-2-С-Г-1п-Рп-лк-21-10	4	2	1	1	1	2	5	0	16	
ДП-2	СТБ 1394-2003*	ДП-2-С-Г-1л-Рп-лк-21-10	3~~,4~~	0	2	2	0	0	5	4	16~~,37~~	11.1
ДП-3	СТБ 1394-2003*	ДП-2-С-Г-1п-Рп-лк-21-9	0	2	0	0	1	0	0	0	3	
ДП-4	СТБ 1394-2003*	ДП-2-С-Г-1л-Рп-лк-21-9	0	1	0	1	0	0	1	0	3	
ДП-5	СТБ 1394-2003*	ДП-2-С-Г-2п-Рп-лк-21-13	0	1	0	0	0	0	0	0	1	Прав.полотно шир.900мм
ДП-6	СТБ 1394-2003*	ДП-2-С-Г-1п-Рп-лк-21-8	0	0	0	0	0	0	1	0	1	

14.1


ДН-1

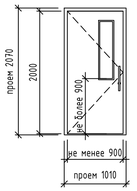


ДН-1*

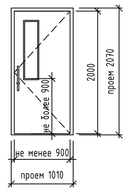


ДН-2

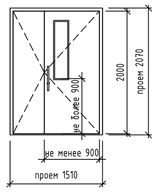


ДН-2*

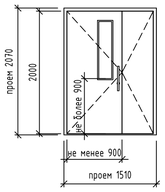


ДН-3

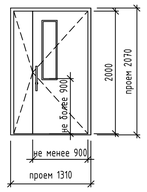


ДН-4

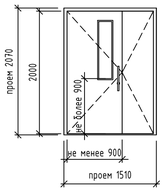


ДН-5

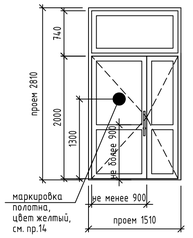


ДН-6

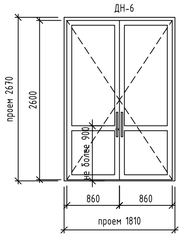


ДВ-24

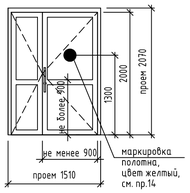

ДВ-25

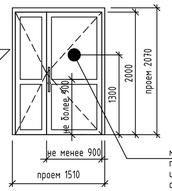


ДВ-26

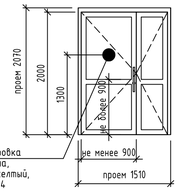

маркировка полотна, цвет желтый, см. пр.14

ДВ-27

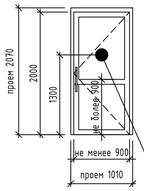


ДВ-28




маркировка полотна, цвет желтый, см. пр.14

ДВ-29

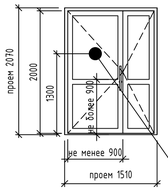


ДВ-31

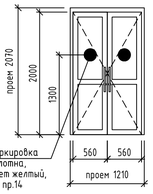

маркировка полотна, цвет желтый, см. пр.14

ДН-11

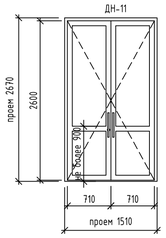

Спецификация элементов заполнения дверных проемов

Марка	Обозначение	Наименование	Количество по этажам 0 этаж	01 этаж	02 этаж	03 этаж	04 этаж	05 этаж	06 этаж	07 этаж	Кол.	Примечание
Люки												
Л-1	СТБ 1394-2003*	ЛП – 2 – С – 1п – Рп – лк – 11 – 12	2	2	2	2	2	2	1	0	13	ЭС, низ на отм. +1,000 от ч.п.
Л-2	СТБ 1394-2003*	ЛП – 2 – С – 1п – Рп – лк – 11 – 14	1	2	2	2	2	2	2	2	15	ЭС, низ на отм. +1,000 от ч.п.
Л-3	СТБ 1394-2003*	ЛП – 2 – С – 1п – Рп – лк – 11 – 4	1	1	1	1	1	1	1	1	8	ЭС, низ на отм. +1,000 от ч.п.
Л-4	СТБ 1394-2003*	ЛП – 2 – С – 1п – Рп – лк – 11 – 7	2	2	2	2	2	2	2	0	14	ЭС, низ на отм. +1,000 от ч.п.
Л-5	СТБ 1394-2003*	ЛП – 2 – С – 1п – Рп – лк – 11 – 6	1	3	0	0	0	0	0	0	4	ЭС, низ на отм. +1,000 от ч.п.
Л-6	СТБ 1394-2003*	ЛП – 2 – С – 1п – Рп – лк – 11 – 7	1	1	1	1	1	1	2	0	8	ЭС, низ на отм. +1,000 от ч.п.
Л-7	СТБ 1394-2003*	ЛП – 2 – С – 1п – Рп – лк – 11 – 5	0	0	0	0	0	1	2	0	3	ЭС, низ на отм. +1,000 от ч.п.
Л-8	СТБ 1394-2003*	ЛП – 2 – С – 1п – Рп – лк – 10 – 6	4	4	4	4	4	3	4	2	29	АКС,низ на отм. +0,500 от ч.п.
Л-9	СТБ 1394-2003*	ЛП – 2 – С – 1п – Рп – лк – 20 – 10	3	3	3	3	3	3	3	0	21	АКС,низ на отм. +0,000 от ч.п.
Л-10	СТБ 1394-2003*	~~ЛП – 2 – С – 1п – Рп – лк – 5 – 4~~ ~~ЛП – 2 – С – 1п – Рп – лк – 5 – 3~~	0	0	1	0	0	0	~~9~~	0	~~10~~	ВК
Л-11		Люк ревизионный, металлический, 400(h)x200 мм	17	15	5	8	7	4	35	9	100	ВК
Л-12		Люк ревизионный, металлический, 400(h)x400 мм	5	2	0	0	0	0	1	0	8	ВК
Л-13		Люк ревизионный, металлический, 300(h)x200 мм	2	10	6	4	3	4	26	4	59	ВК
Л-14		Люк ревизионный, металлический, 300(h)x300 мм	0	3	4	3	2	3	5	2	22	ВК
Л-15		Люк ревизионный, металлический, 200(h)x200 мм	5	6	6	6	1	10	2	0	36	ВК
Л-16		Люк ревизионный, металлический, 200(h)x300 мм	0	0	2	0	0	0	0	0	2	ВК
Л-17		Люк ревизионный, металлический, 400(h)x300 мм	29	1	2	6	1	8	10	1	58	ВК
Л-18		Люк ревизионный, металлический, 250(h)x300 мм	0	0	0	1	0	0	1	0	2	ВК в подв. потолке
Л-19		Люк ревизионный, металлический, 150(h)x150 мм	4	1	0	0	0	0	0	0	5	ВК
Л-20		Люк ревизионный, металлический, 400(h)x500 мм	1	0	0	0	0	0	2	0	3	ВК
Л-21		Люк ревизионный, металлический, 400(h)x600 мм	1	0	0	0	0	0	0	0	1	ВК
Л-22		Люк ревизионный, металлический, 200(h)x150 мм	1	0	0	0	0	0	0	0	1	ВК
Л-23		Люк ревизионный, металлический, 300(h)x150 мм	0	0	0	0	1	1	0	0	2	ВК
Л-24		Люк ревизионный, металлический, 300(h)x250 мм	0	0	0	0	1	2	0	0	3	ВК
Л-25		Позиция не использована										
Л-26	СТБ 1394-2003	ЛП – 2 – С – 1л – Рп – лк – 4 – 2	0	0	0	0	0	0	5	0	5	ВК
Л-27	СТБ 1394-2003	ЛП – 2 – С – 1л – Рп – лк – 5 – 2	0	0	0	0	0	0	1	0	1	ВК
Л-28	СТБ 1394-2003	ЛП – 2 – С – 1л – Рп – лк – 5 – 3	0	0	0	0	0	0	1	0	1	ВК
Л-29	СТБ 1394-2003	ЛП – 2 – С – 1л – Рп – лк – 3 – 3	0	0	0	0	0	0	1	0	1	ВК
Л-30		Люк ревизионный, металлический, 400(h)x450 мм	0	0	0	0	0	0	1	0	1	ВК
Л-31		Люк ревизионный, металлический, 300(h)x400 мм	0	0	0	0	0	0	1	0	1	ВК
Л-32		Люк ревизионный, металлический, 500(h)x700 мм	2	2	3	3	3	3	3	1	20	ОВ, низ на отм. +0,100 от ч.п.
Л-33		Люк ревизионный, металлический, 500(h)x200 мм	1	0	0	0	0	0	0	0	1	ОВ, низ на отм. +0,100 от ч.п.
Л-34		Люк ревизионный, металлический, 500(h)x400 мм	0	2	0	0	0	0	0	0	2	ОВ, низ на отм. +0,100 от ч.п.
Л-35		Люк ревизионный, металлический, 500(h)x900 мм	0	0	0	0	0	0	0	1	1	ОВ, низ на отм. +0,050 от ч.п.
Л-36		Люк ревизионный, металлический, 1000(h)x500 мм	1	0	0	0	0	0	0	0	1	ВК
Л-37		Люк ревизионный, металлический, 400(h)x250 мм	0	1	0	0	0	0	0	0	1	ВК
Л-38		Люк ревизионный, металлический, 600(h)x800 мм	0	0	0	0	0	0	0	1	1	низ на отм. +0,000 от ч.п.

14.3

14.2

Примечание:

1. При оформлении заказа на изготовление дверей, люков необходимо выполнить натурные обмеры проемов в возведенных стенах. При выявлении значительных несоответствий натурных обмеров размерам заложенных в проекте следует обратиться к автору проекта. (ГАП Скворцов С.В. т.50-62-27).
2. При изготовлении дверей и люков выполнять общие технические требования к изделиям по следующим документам:
-СТБ 2433-2015 "Блоки дверные. Общие технические условия"
-СТБ 1394-2003* "Двери, ворота и люки противопожарные. Технические условия"
3. Сопротивление теплопередаче наружных утепленных дверей должно составлять не менее 1.2 м2С/Вт.
4. Схема дверей указана со стороны фасада в масштабе 1:50.
5. Приспособления для самозакрывания и уплотнения в притворах следует предусматривать для дверей: эвакуационных выходов на лестничные клетки (поз. ДВ-24, ДВ-40), лифтовых холлов (поз. ДВ-26, ДВ-28, ДВ-31), коридоров и помещений, смежных с вестибюлем, в который устраивается эвакуационный выход из лестничной клетки (поз. ДВ-25), в перегородках, разделяющие коридоры на участки, выходы из из лестничных клеток на кровлю (поз. ДН-7, ДН-8, ДН-9), помещений с массовым пребыванием людей (поз. ДВ-41)
6. Установку противопожарных дверей выполнить согласно технологическим картам фирм-изготовителей. Противопожарные двери должны быть сертифицированы в области пожарной безопасности
7. Противопожарные двери следует оснащать устройствами для самозакрывания и уплотнения в притворах
8. Противопожарные двери должны быть оснащены запирающими устройствами, обеспечивающими их фиксацию в закрытом состоянии и требуемый предел огнестойкости. Запирающие устройства должны быть с закрывающимися замочными скважинами.
9. Наружные эвакуационные двери здания, а также двери выходов из коридоров на лестничные клетки не должны иметь запоров, которые невозможно открыть изнутри без ключа
10. Все наружные двери следует оснащать устройствами для самозакрывания и замками. В неравнополочных дверях – широкое полотно не менее 900мм. Цвет наружных дверей – RAL 7031, двери поз. ДН-6 – ламинация с наружной стороны RAL 7031, с внутренней стороны-белые
11. Все внутренние двери с замками. В неравнополочных дверях – широкое полотно не менее 900мм. Цвет внутренних дверей белый, кроме позиций – ДВ-24, ДВ-25, ДВ-26, ДВ-27, ДВ-28, ДВ-29, ДВ-31, эти двери по цвету – RAL 7005
12. Все тамбурные двери (поз. ДВ-7, ДВ-8, ДВ-9, ДВ-30) по цвету – RAL 7005, все тамбурные двери оснащаются устройствами для самозакрывания
13. Полностью остекленные двери выполнены из закаленного стекла
14. На стеклянной поверхности дверей выполнить маркировку желтым кругом D=200мм на высоте 1300 мм от уровня пола. Желтый круг выполнен из самоклеящейся пленки, которая имеет однотонную желтую окраску с двух сторон. Таким образом, наклеивая одну наклейку на стекло дверей, маркируется дверь как снаружи, так и изнутри. Монтаж наклейки желтый круг для слабовидящих должен осуществляться при плюсовой температуре, желательно не ниже 8°С, на предварительно очищенную от пыли и жира поверхность. Количество наклеек указано на листе 9 раздела АР
15. Двери остекленные ДН-11, ДН-6 в кабинете заведующего и в комнате отдыха при этом кабинете не маркируются желтым кругом
16. Высота порогов в дверных проемах не должна превышать 0,02м
17. Двери (поз. ДВ-35 – ДВ-39, ДВ-41) оборудуются деревянными наличниками двух сторон.
При комплектации дверного блока поз.ДВ-35 – предусмотреть наличник СТБ 1074-2009 Н-1-54-22м.п. на все здание
При комплектации дверного блока поз.ДВ-36 – предусмотреть наличник СТБ 1074-2009 Н-1-54-11м.п. на все здание
При комплектации дверного блока поз.ДВ-37 – предусмотреть наличник СТБ 1074-2009 Н-1-54-11м.п. на все здание
При комплектации дверного блока поз.ДВ-38 – предусмотреть наличник СТБ 1074-2009 Н-1-54-66м.п. на все здание
При комплектации дверного блока поз.ДВ-39 – предусмотреть наличник СТБ 1074-2009 Н-1-54-132м.п. на все здание
При комплектации дверного блока поз.ДВ-41 – предусмотреть наличник СТБ 1074-2009 Н-1-54-52,80м.п. на все здание
18. Количество ревизионных металлических личков ВК 400(h)x300 мм, неучтенных в спецификации и устанавливаемых по месту, 32 шт.
19. Ревизионные лючки для ВК устанавливаются по месту прочистки канализационных стояков, по месту установки арматуры. Высотные отметки установки прочистки и арматуры смотри раздел ВК
20. Обеспечить в дверях с маркировкой дверного проема 21-10 ширину проема в свету не менее 0,9м
21. В дверях поз. ДВ-25 на 0 и 1 этажах, разделяющие коридоры, не предусматривать замков.
22. В комбинированных дверях поз. ДВ-14 – ДВ-23, ДВ-32 предусмотреть облицовку CPL/HPL пластик белого цвета, тип коробки – угловая (наличник с одной стороны)

14	3	–	103-26		08.26	17.000.23 – АР
11	2	–	066-26		05.26	Возведение поликлиники в границах улиц Каленикова-Белого в г. Гомеле
10	–	зам.	056-26		05.26	
Изм.	Кол.	Лист	№док.	Подпись	Дата	

			Стадия	Лист	Листов
Разработал	Андроник	05.26			
Проверил	Скворцов	05.26	Р	18	
Н.контр.	Назаров	05.26			
Утвердил	Скворцов	05.26	Спецификация элементов заполнения дверных проемов	Гомельпроект	

Взам. инв. №

Подпись и дата

Инв. № подл.

Формат А1