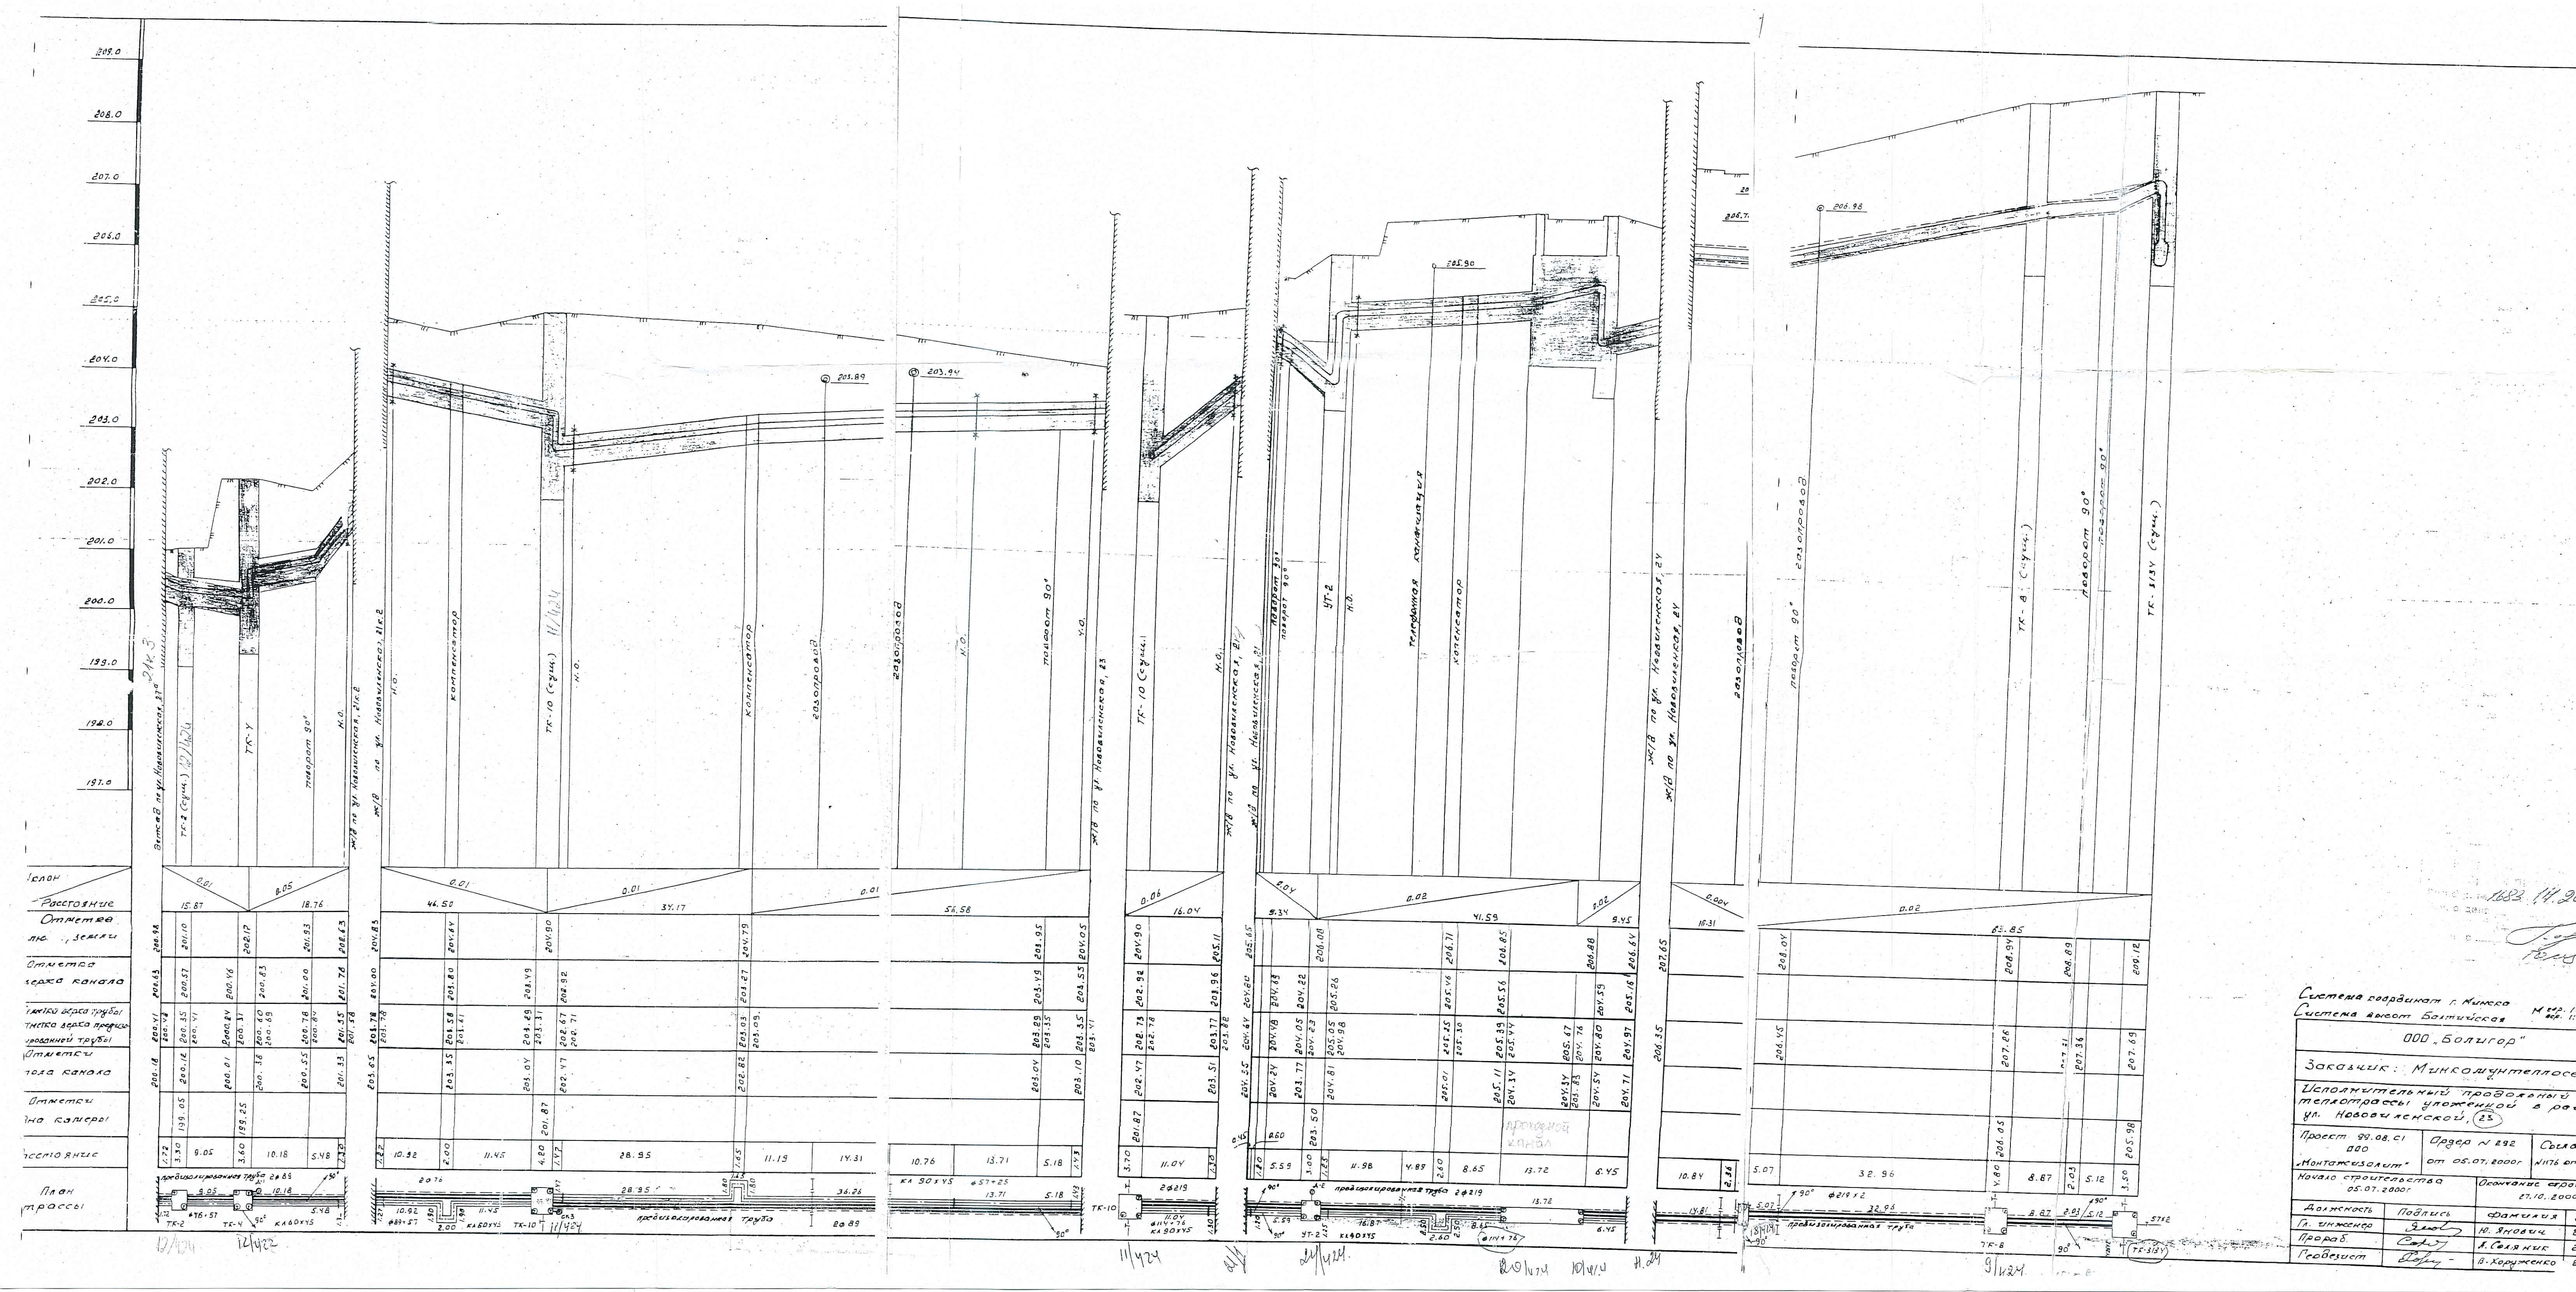
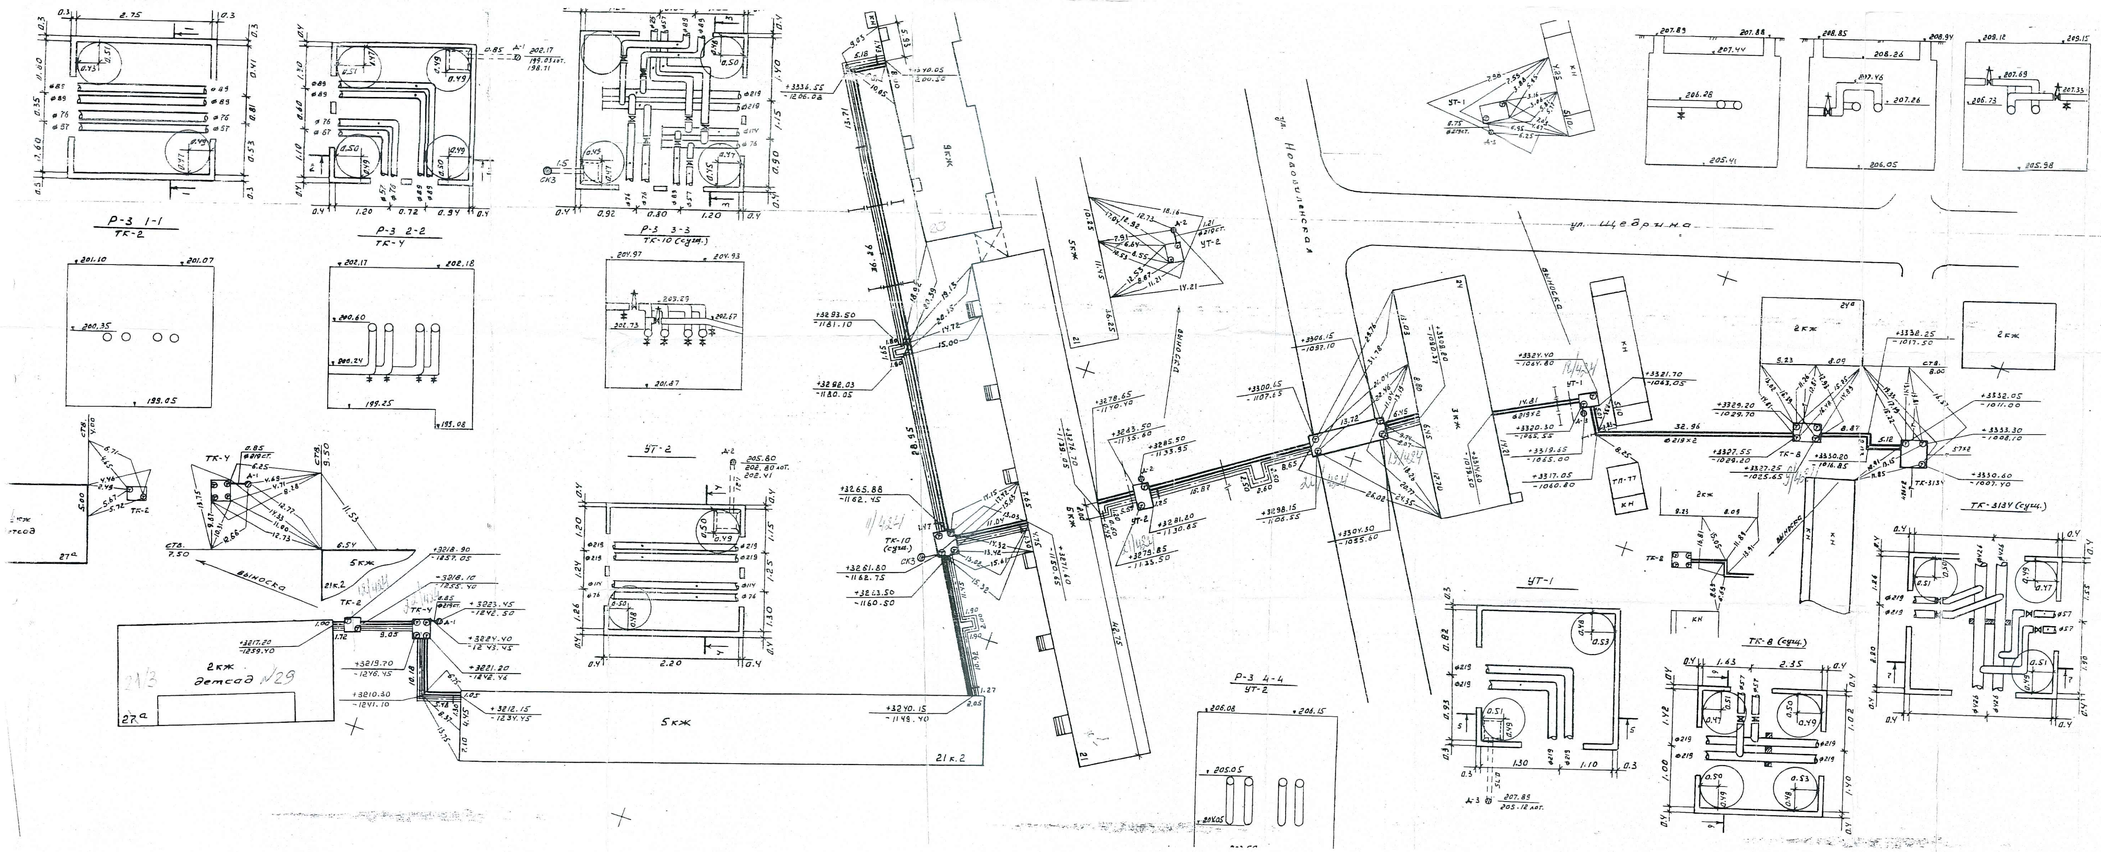

Система высот Балтийская
ООО „Болигор"
Проект 99.08.01 ООО „Монтажизолит"
Начало строительства 05.07.2000г
Окончание строительства 27.10.2000г
Должность
Подпись
Фамилия
Гл. инженер
Прораб.
А. Сеялник
Геодезист
В. Хорунженко
ТК-2
ТК-4
ТК-У
ТК-10 (Сущ.)
ТК-8
Перех

Система координат г. Минска Масштаб 1:500
Система высот Балтийская Верт. 1:50

ООО „Болгир"

Заказчик: Минкомунтеплосети

Исполнительный чертеж на существующую теплотрассу в районе улицы Нововиленская, 23

Проект 99.08.01 ООО „Монтажизолит"	Ордер N 292 от 05.07.2000г.	Согласование N1176 от 25.10.99г.
Начало строительства 05.07.2000г.		Окончание строительства 27.10.2000г.
Должность	Подпись	Фамилия	Дата
Гл. инженер		Ю. Янович	24.10.2000г.

Инв. № 1687 / 112000